


3 級 基 準 点 の 記

ふりがな 点 名	No.233	1/20万 図名	1/5万 図名	御 前 崎	公共測簿第40号用紙
		御 前 崎			
選点番号		標識番号	金属標	No.233	
所在地	静岡県小笠郡浜岡町合戸1892-1地先				
			地 目	公衆用道路	
所有者	浜 岡 町				
測標の種類	—————		埋設法	地下	
選点年月日	平成 14 年 7 月 4 日	選点者	不二総合コンサルタント株式会社		
埋設年月日	平成 14 年 8 月 29 日	埋標者	不二総合コンサルタント株式会社		
観測年月日	平成 14 年 11 月 13 日	観測者	不二総合コンサルタント株式会社		
自動車到達地点	JA合戸出張所から北に150mそこから東に250m 本点横				
歩道状況	—————				
徒歩時間・距離	—————				
基準点周辺の状況	畑 本点道路沿い				
そ の 他					
備 考	平成 14 年 8 月 29 日 新設				
	柱石長 0.720 ^m GPS測量による。(アンテナ高 3 m)				

要 図

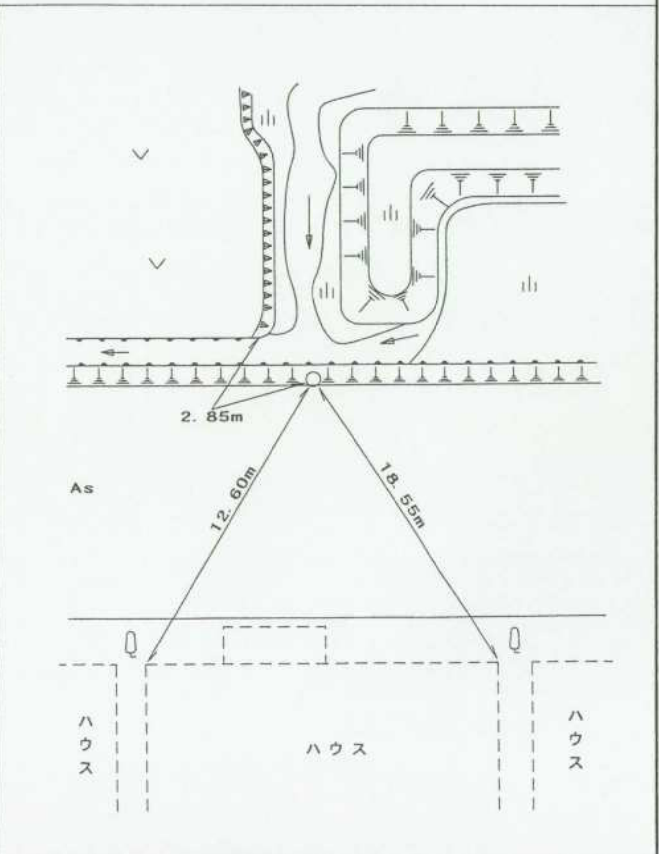

基準点成果表

(AREA = 8) .

3 級基準点 No.233

B	34	38	52.5164	X	-149 917.235
L	138	5	26.2389	Y	-37 527.103
N	0	13	57.89	H	9.139
				シオト高	39.478
				柱石長	0.720

視準点の名称	平均方向角	距離		備考	
		縮尺係数	真数		
①No.37	98 11 17.3	0.999917	253.017		
①No.36	276 22 32.8		335.730		
埋標型式	地 上	地下	屋 上	標識番号	標石 金属標
GPS測量による					
NO. 233					

No. _____

NO. 233

遠景



No. _____

近景



No. _____

