


3 級 基 準 点 の 記

ふりがな 点 名	No.235	1/20万 図名	1/5万 図名	御 前 崎	公共 測 簿 第 40 号 用 紙
		御 前 崎			
選点番号		標識番号	金属標 No.235		
所在地	静岡県小笠郡浜岡町塩原新田1337-1地先				
			地 目	公衆用道路	
所有者	浜 岡 町				
測標の種類	_____		埋設法	地上	
選点年月日	平成 14 年 7 月 4 日	選点者	不二総合コンサルタント株式会社		
埋設年月日	平成 14 年 8 月 9 日	埋標者	不二総合コンサルタント株式会社		
観測年月日	平成 14 年 11 月 13 日	観測者	不二総合コンサルタント株式会社		
自動車到達地点	清山荘から北に300m 本点横				
歩道状況	_____				
徒歩時間・距離	_____				
基準点周辺の状況	畑 本点道路沿い				
そ の 他					
備 考	平成 14 年 8 月 9 日 新設				
	柱石長 0.000m GPS測量による。(アンテナ高 2.5m)				

要 図



1/25,000 千 浜

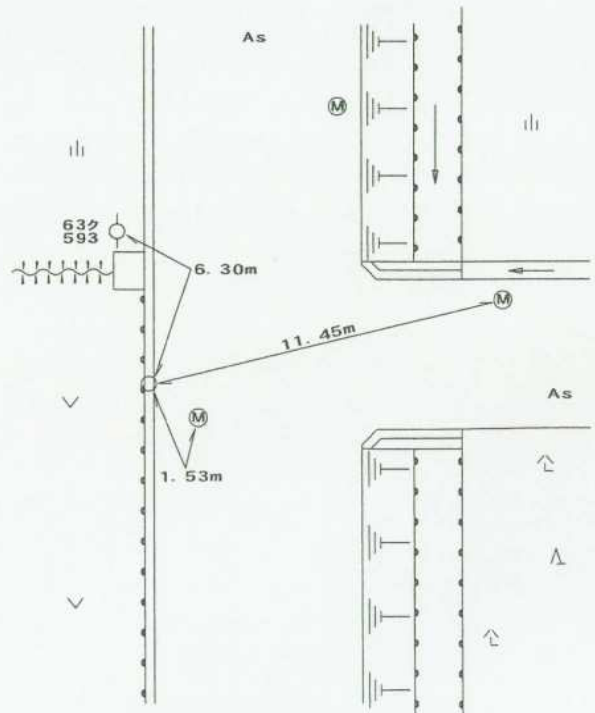

基準点成果表

(AREA = 8)

3 級基準点 No.235

	<small>m</small>	
B 34 38 49.2036		X -150 022.344
L 138 5 55.8805		Y -36 772.728
N 0 13 41.02		H 12.011
		ジオイド高 39.490

視準点の名称	平均方向角	距 離		備 考		
		縮 尺 係 数	真 数			
③ No.230	13 26 37.4	0.999917	<small>m</small> 213.623			
③ No.237	107 18 40.1		253.895			
③ No.242	192 44 5.5		294.834			
埋標型式	地 上	地 下	屋 上	標識番号	標 石 金属標	NO. 235
GPS測量による						

No. _____

NO. 235

遠 景



No. _____

近 景



No. _____

<余 白>

