


3 級 基 準 点 の 記

ふりがな 点 名	No.241	1/20万 図名	1/5万 図名	御 前 崎	公共 測 簿 第 40 号 用 紙
		御 前 崎			
選点番号		標識番号	金属標	No.241	
所在地	静岡県小笠郡浜岡町合戸3334-40番地				
			地 目	保安林	
所有者	池新田西財産区				
測標の種類	—————		埋設法	地下	
選点年月日	平成 14 年 7 月 4 日	選点者	不二総合コンサルタント株式会社		
埋設年月日	平成 14 年 8 月 30 日	埋標者	不二総合コンサルタント株式会社		
観測年月日	平成 14 年 11 月 11 日	観測者	不二総合コンサルタント株式会社		
自動車到達地点	千浜海岸駐車場				
歩道状況	保安林沿い				
徒歩時間・距離	10分 250m				
基準点周辺の状況	保安林				
そ の 他					
備 考	平成 14 年 8 月 30 日 新設				
	m 柱石長 0.720 GPS測量による。(アンテナ高 3 m)				

要 図



1/25,000 千 浜

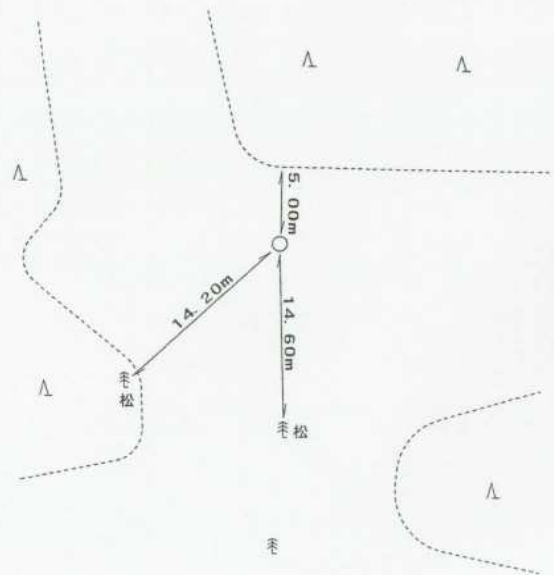

基準点成果表

(AREA = 8)

3 級基準点 No.241

	. . . "		m		
B	34 38	40.8957		X	-150 270.860
L	138 4	43.9673		Y	-38 604.990
N	0 14	21.85		H	5.529
				シオト高	39.443
				柱石長	0.720

視準点の名称	平均方向角	距 離		備 考	
		縮 尺 係 数	真 数		
①No.39	. . . " 190 20 42.2	0.999918	m 143.266		
埋標型式	地 土	地 下	屋 土	標識番号	標 石 金 属 標
GPS測量による					

NO. 241

No.

NO. 241

遠景



No.

近景



No.

