


3 級 基 準 点 の 記

ふりがな 点 名	No.242	1/20万 図名	1/5万 図名	御 前 崎	公共測簿第40号用紙
		御 前 崎			
選点番号	標識番号	金属標 NO.242			
所在地	静岡県小笠郡浜岡町塩原新田1350-4番地				
		地 目	公衆用道路		
所有者	浜 岡 町				
測標の種類	_____		埋設法	地上	
選点年月日	平成 14 年 7 月 4 日	選点者	不二総合コンサルタント株式会社		
埋設年月日	平成 14 年 8 月 12 日	埋標者	不二総合コンサルタント株式会社		
観測年月日	平成 14 年 11 月 13 日	観測者	不二総合コンサルタント株式会社		
自動車到達地点	清山荘入り口 本点横				
歩道状況	_____				
徒歩時間・距離	_____				
基準点周辺の状況	宅地 本点道路沿い				
その他					
備 考	平成 14 年 8 月 12 日 新設				
	柱石長 0.000m				
	GPS測量による。(アンテナ高 3 m)				

要 図

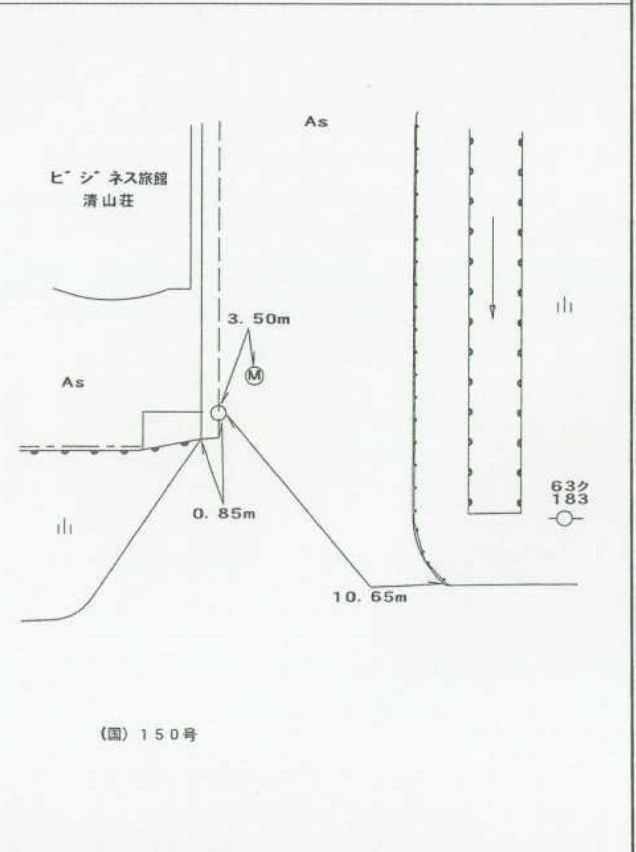

基準点成果表

(AREA = 8)

3級基準点 No.242

					m
B	34	38	39.8628	X	-150 309.901
L	138	5	53.3734	Y	-36 837.715
N	0	13	42.39	H	9.757
				シオ付高	39.479

視準点の名称	平均方向角	距離		備考		
		縮尺係数	真数			
③ No.235	12 44 5.4	0.999917	m 294.834			
埋標型式	地上	地下	屋上	標識番号	標石 金属標	No. 242
GPS測量による						



No. _____

NO. 242

242 01

遠景



No. _____

近景

1

No. _____

ED

<余白>