


3 級 基 準 点 の 記

ふりがな 点 名	No.243	1/20万 図名	1/5万 図名	御 前 崎	公共測簿第40号用紙
		御 前 崎			
選点番号		標識番号	金属標 No.243		
所在地	静岡県小笠郡浜岡町塩原新田803-1地先				
			地 目	公衆用道路	
所有者	浜 岡 町				
測標の種類	—————		埋設法	地上	
選点年月日	平成 14 年 7 月 4 日	選点者	不二総合コンサルタント株式会社		
埋設年月日	平成 14 年 8 月 9 日	埋標者	不二総合コンサルタント株式会社		
観測年月日	平成 14 年 11 月 15 日	観測者	不二総合コンサルタント株式会社		
自動車到達地点	岩田レッカー浜岡（営）から北東に200m 本点横				
歩道状況	—————				
徒歩時間・距離	—————				
基準点周辺の状況	雑種地 本点道路沿い				
そ の 他					
備 考	平成 14 年 8 月 9 日 新設				
	柱石長 0.000 GPS測量による。（アンテナ高 3 m）				

要 図

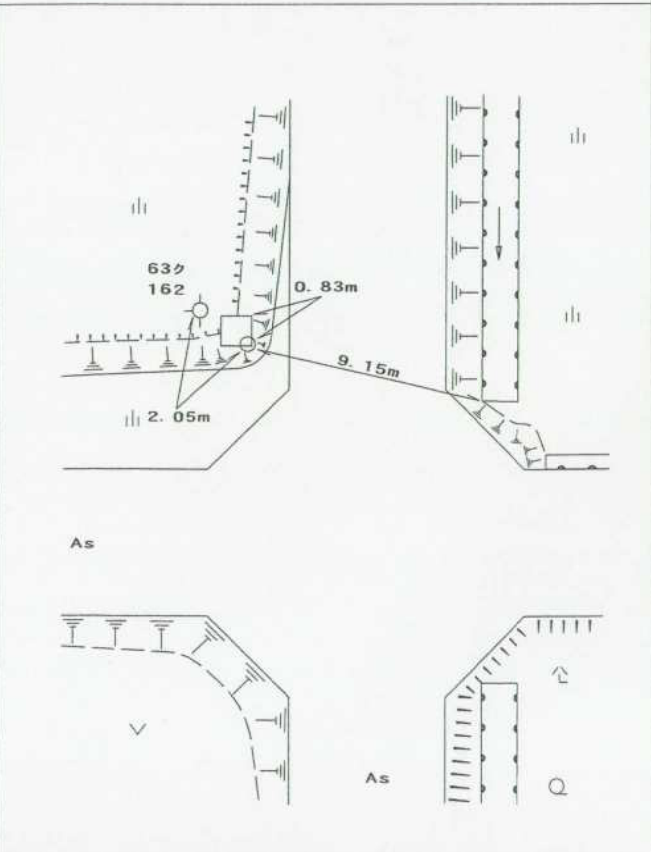

基準点成果表

(AREA = 8)

3 級基準点 No.243

B	34	38	38.7163	X	-150 348.250
L	138	6	23.4669	Y	-36 071.530
N	0	13	25.28	H	10.193
				シオ付高	39.494

視準点の名称	平均方向角	距離		備考	
		縮尺係数	真数		
III七ツ山	25 22 53.5	0.999916	m 511.390		
③ No.246	107 36 19.1		378.267		
① ①No.38	283 31 48.4		226.133		
埋標型式	地上	地下	土	標識番号	石 金属標
NO. 243					
GPS測量による					

No. _____

NO. 243

遠景



No. _____

近景



No. _____

〈余白〉

◀E-11