


3 級 基 準 点 の 記

ふりがな 点 名	No.244	1/20万 図名	1/5万 図名	御 前 崎	公共測簿第40号用紙
		御 前 崎			
選点番号		標識番号	金属標 No.244		
所在地	静岡県小笠郡浜岡町塩原新田1119-2番地				
			地 目	公衆用道路	
所有者	浜 岡 町				
測標の種類	—————		埋設法	地上	
選点年月日	平成 14 年 7 月 4 日	選点者	不二総合コンサルタント株式会社		
埋設年月日	平成 14 年 8 月 9 日	埋標者	不二総合コンサルタント株式会社		
観測年月日	平成 14 年 11 月 15 日	観測者	不二総合コンサルタント株式会社		
自動車到達地点	(国)150号静岡カントリー入り口交差点北側 本点横				
歩道状況	—————				
徒歩時間・距離	—————				
基準点周辺の状況	畑 本点道路沿い				
そ の 他					
備 考	平成 14 年 8 月 9 日 新設				
	柱石長 0.000 m GPS測量による。(アンテナ高 3 m)				

要 図



1/25,000 千 浜

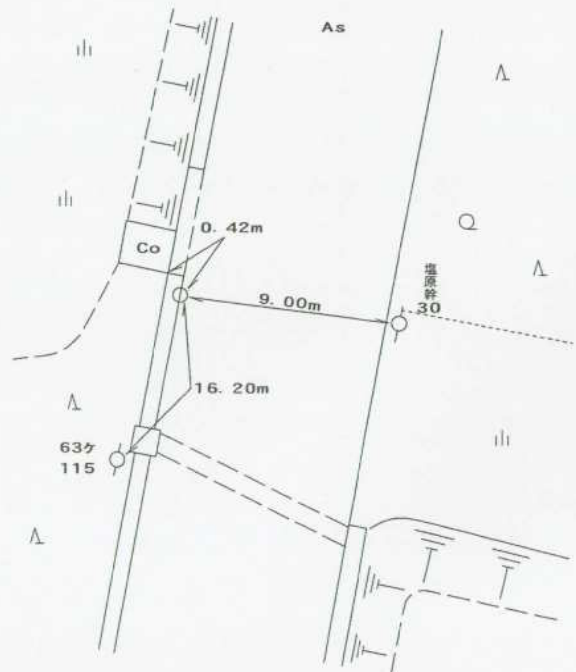

平成15年 2月25日 調製

基準点成果表

(AREA = 8) .

3 級基準点 No.244 .

<p style="text-align: center;">. . .</p> <p>B 34 38 37.8133 .</p> <p>L 138 6 5.9924 .</p> <p>N 0 13 35.20 .</p>	<p style="text-align: center;">m</p> <p>X -150 374.326 .</p> <p>Y -36 516.625 .</p> <p>H 10.046 .</p> <p>シト高 39.484 .</p>
---	---

視準点の名称	平均方向角	距 離		備 考
		縮 尺 係 数	真 数	
③ No.251 185 55 . 3.4 .	0.999916	m 331.733 .	
埋標型式	地 上	地 下	屋 上	標識番号
GPS測量による				標 石 金 属 標
NO. 244				



No. _____

NO. 244

遠景



No. _____

近景

EL

<余白>

No. _____