


3 級 基 準 点 の 記

ふりがな 点 名	No.245	1/20万 図名	1/5万 図名	御 前 崎	公共測簿第40号用紙
		御 前 崎			
選点番号	標識番号	金属標 No.245			
所在地	静岡県小笠郡浜岡町合戸4137-1地先				
		地 目	公衆用道路		
所有者	浜 岡 町				
測標の種類	—		埋設法	地上	
選点年月日	平成 14 年 7 月 4 日	選点者	不二総合コンサルタント株式会社		
埋設年月日	平成 14 年 8 月 12 日	埋標者	不二総合コンサルタント株式会社		
観測年月日	平成 14 年 11 月 13 日	観測者	不二総合コンサルタント株式会社		
自動車到達地点	JA合戸出張所から東に550m、そこから南に150m 本点横				
歩道状況	—				
徒歩時間・距離	—				
基準点周辺の状況	畑 本点道路沿い				
そ の 他					
備 考	平成 14 年 8 月 12 日 新設				
	m 柱石長 0.000 GPS測量による。(アンテナ高 3 m)				

要 図



1/25,000 千 浜

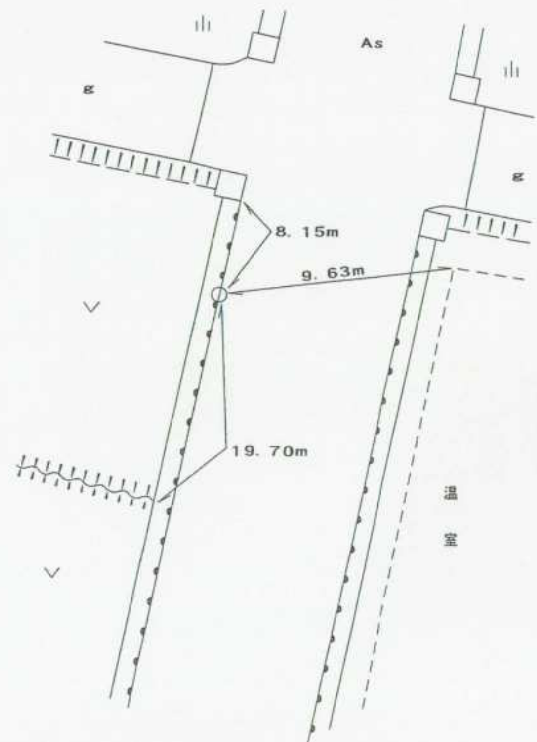

平成15年 2月25日 調製

基準点成果表

(AREA = 8)

3級基準点 No.245

B	34	38	38.1964	X	-150 359.747
L	138	5	38.6814	Y	-37 212.050
N	0	13	50.73	H	6.638
				ジオイド高	39.470

視準点の名称	平均方向角	距離		備考	
		縮尺係数	真数		
③ No.249	195 46 36.5	0.999917	259.859		
埋標型式	地上	地下	土	標識番号	石 金属標
GPS測量による					

NO. 245

No. _____

NO. 245

遠 景



No. _____

近 景



No. _____

<余 白>

E-L