


3 級 基 準 点 の 記

ふりがな 点 名	No.246	1/20万 図名	1/5万 図名	御 前 崎	公共測簿第40号用紙
		御 前 崎			
選点番号		標識番号	金属標	No.246	
所在地	静岡県小笠郡浜岡町合戸2474-4地先				
			地 目	公衆用道路	
所有者	浜 岡 町				
測標の種類	—————		埋設法	地上	
選点年月日	平成 14 年 7 月 4 日	選点者	不二総合コンサルタント株式会社		
埋設年月日	平成 14 年 8 月 9 日	埋標者	不二総合コンサルタント株式会社		
観測年月日	平成 14 年 11 月 20 日	観測者	不二総合コンサルタント株式会社		
自動車到達地点	七ツ山区民会館から南に700m 本点横				
歩道状況	—————				
徒歩時間・距離	—————				
基準点周辺の状況	畑 本点道路沿い				
そ の 他					
備 考	平成 14 年 8 月 9 日 新設				
	柱石長 0.000m GPS測量による。(アンテナ高 3m)				

要 図



1/25,000 千 浜

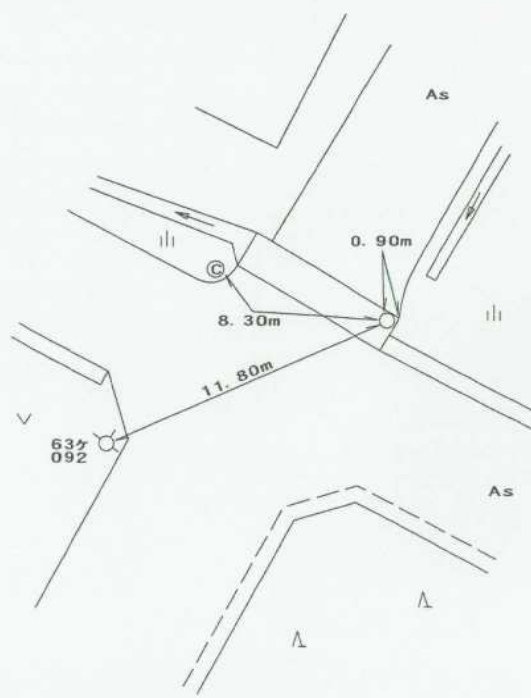

平成15年 2月25日 調製

基準点成果表

(AREA = 8) .

3 級基準点 No.246 .

					m
B	34	38	35.0490	X	-150 462.650
L	138	6	37.6416	Y	-35 711.010
N	0	13	17.20	H	11.298
				シオト高	39.497

視準点の名称	平均方向角	距離		備考	
		縮尺係数	真数		
③ No.239 .	29 36 18.4	0.999916	m 254.186		
① No.41 .	137 15 23.6		268.624		
③ No.243 .	287 36 19.0		378.267		
埋標型式	地上	地下	土	標識番号	石 金属標
GPS測量による					

NO. 246



No. _____

NO. 246

遠景



No. _____

近景

ED

<余白>

No. _____