


3級基準点の記

ふりがな 点名	NO. 247	1/20万図名	1/5万図名	御前崎
		御前崎		
選点番号		標識番号	金属標 NO. 247	
所在地	御前崎市塩原新田1595番68			
		地目	公衆用道路	
所有者	御前崎市			
	道路管理者			
測標の種類		埋設法	地上(保護石 - 個)	
選点年月日	令和2年1月20日	選点者	萩間 昭宏	
埋設年月日	令和2年1月20日	埋設者	横矢 博史	
観測年月日	令和2年2月4日	観測者	横矢 博史	
自動車到達地点	風のマルシェ御前崎より西へ約600m地点			
歩道状況	歩道			
徒歩時間・距離	——			
基準点周辺の状況	国道150号、市道2308号線			
その他	——			
備考	令和2年1月20日移設			
	GNSS測量(アンテナ高1.460m)			
	H26.4.1付 標高改定確認済み			

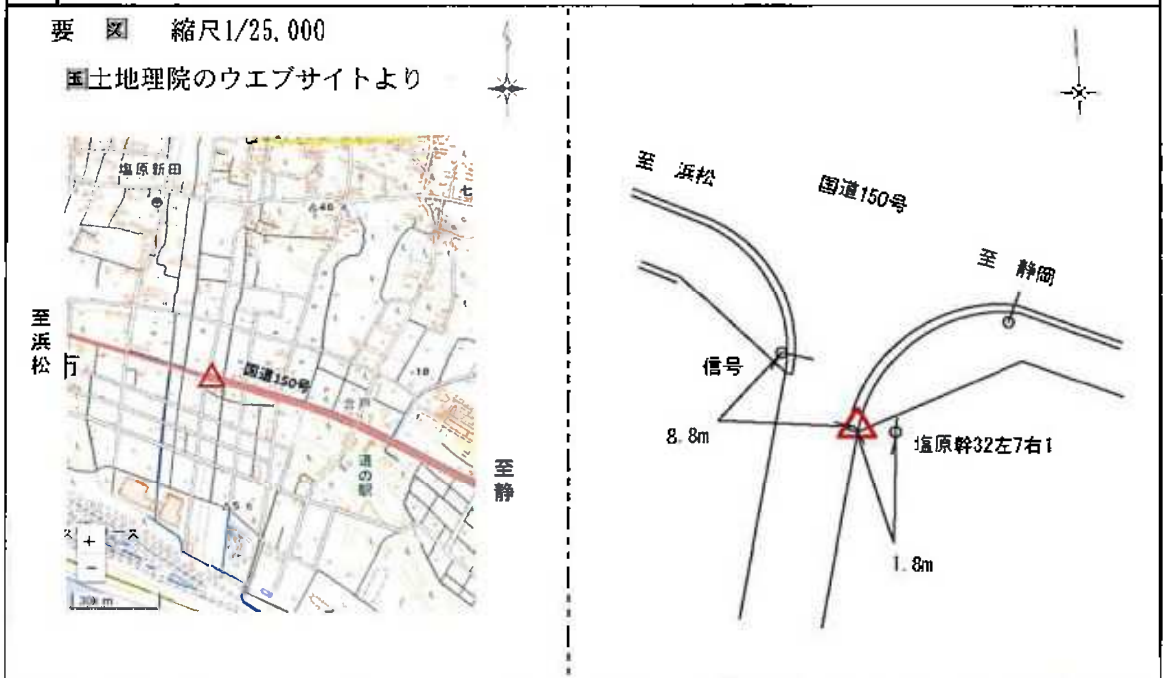

調製 令和 2年 2月 14日

基準点成果表

(AREA = 8)

3級基準点No. 247

	"				m
B	34 38	32.5715	X	-150 536.944	
L	138 6	17.0180	Y	-36 236.493	
N	0 13	28.91	H	9.919	
縮尺係数				0.999916	

視準点の名称	平均方向角	距離	備考
	"	m	
埋標形式	地上 地下 屋上	標識番号	金属標 No. 247

GNSS測量による
 平成26年4月1日付 標高改定確認済
 「この測量成果は、国土地理院長の助言を受けて得たものである。
 (助言番号) 令1部公第395号」



No.
近景
3級基準点
No.247



No.
遠景
3級基準点
No.247



No.
遠景
3級基準点
No.247