


3 級 基 準 点 の 記

ふりがな 点 名	No.251-	1/20万 図名	1/5万 図名	御 前 崎
		御 前 崎		
選点番号	標識番号	金属標 No.251		
所在地	静岡県小笠郡浜岡町塩原新田1857-1地先			
				地 目
所有者	浜 岡 町			
測標の種類	—		埋設法	地上
選点年月日	平成 14 年 7 月 4 日	選点者	不二総合コンサルタント株式会社	
埋設年月日	平成 14 年 8 月 9 日	埋標者	不二総合コンサルタント株式会社	
観測年月日	平成 14 年 11 月 15 日	観測者	不二総合コンサルタント株式会社	
自動車到達地点	浄化センターから東に300m 本点横			
歩道状況	—			
徒歩時間・距離	—			
基準点周辺の状況	畑 本点道路沿い			
そ の 他				
備 考	平成 14 年 8 月 9 日 新設			
	柱石長 0.000m GPS測量による。(アンテナ高 3 m)			

公共測簿第40号用紙

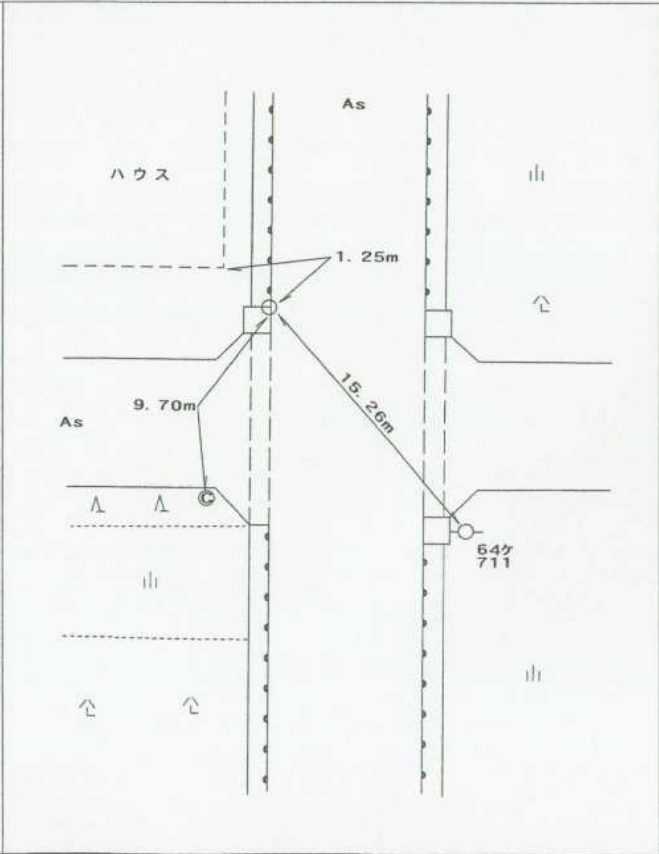

基準点成果表

(AREA = 8)

3 級基準点 No.251

	m
B 34 38 27.1011	X -150 704.264
L 138 6 4.7007	Y -36 550.823
N 0 13 35.88	H 6.323
	シオ付高 39.472

視準点の名称	平均方向角	距 離		備 考
		縮 尺 係 数	真 数	
③ No.244	5 55 3.3	0.999916	331.733	
③ No.253	111 56 50.9	0.999916	294.243	
埋標型式	地 上	地 平	屋 上	標識番号
				標 石 金 属 標
GPS測量による				

NO. 251

No. _____

NO. 251

遠景



No. _____

近景



No. _____

<余白>

←ECL