


3 級 基 準 点 の 記

ふりがな 点 名	No.255	1/20万 図名	1/5万 図名	御 前 崎	公共 測 簿 第 40 号 用 紙
		御 前 崎			
選点番号		標識番号	金属標 No.255		
所在地	静岡県小笠郡浜岡町合戸4488地先				
			地 目	公衆用道路	
所有者	浜 岡 町				
測標の種類	—————		埋設法	地下	
選点年月日	平成 14 年 7 月 4 日	選点者	不二総合コンサルタント株式会社		
埋設年月日	平成 14 年 8 月 30 日	埋標者	不二総合コンサルタント株式会社		
観測年月日	平成 14 年 11 月 19 日	観測者	不二総合コンサルタント株式会社		
自動車到達地点	県立砂地試験場から南に150m 本点横				
歩道状況	—————				
徒歩時間・距離	—————				
基準点周辺の状況	畑 本点道路沿い				
その他					
備 考	平成 14 年 8 月 30 日 新設				
	柱石長 0.720m GPS測量による。(アンテナ高 3m)				

要 図

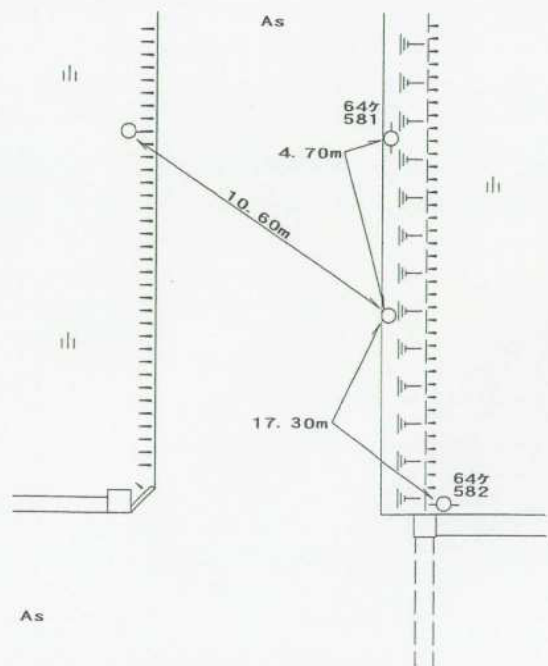

基準点成果表

(AREA = 8)

3 級基準点 No.255

	. . . "				m
B	34 38	18.9172	X	-150 959.113	
L	138 6	31.6106	Y	-35 866.521	
N	0 13	20.53	H	7.073	
			シオトノ高	39.478	
			柱石長	0.720	

視準点の名称	平均方向角	距 離		備 考	
		縮 尺 係 数	真 数		
③ No.256	. . . " 200 11 4.2	0.999916	m 195.631		
埋標型式	地 上	地 下	屋 上	標識番号	標 石 金 属 標
GPS測量による					

NO. 255

No.

NO. 255

遠景



No.

近景



No.

