


3 級 基 準 点 の 記

ふりがな 点 名	No.256	1/20万 図名	1/5万 図名	御 前 崎	公共測簿第40号用紙
		御 前 崎			
選点番号		標識番号	金属標	No.256	
所在地	静岡県小笠郡浜岡町合戸4562-64地先				
			地 目	公衆用道路	
所有者	浜 岡 町				
測標の種類	—————		埋設法	地上	
選点年月日	平成 14 年 7 月 4 日		選点者	不二総合コンサルタント株式会社	
埋設年月日	平成 14 年 8 月 9 日		埋標者	不二総合コンサルタント株式会社	
観測年月日	平成 14 年 11 月 19 日		観測者	不二総合コンサルタント株式会社	
自動車到達地点	県立砂地試験場から南に400m 本点横				
歩道状況	—————				
徒歩時間・距離	—————				
基準点周辺の状況	保安林 本点道路沿い				
そ の 他					
備 考	平成 14 年 8 月 9 日 新設				
	m 柱石長 0.000 GPS測量による。(アンテナ高 3 m)				

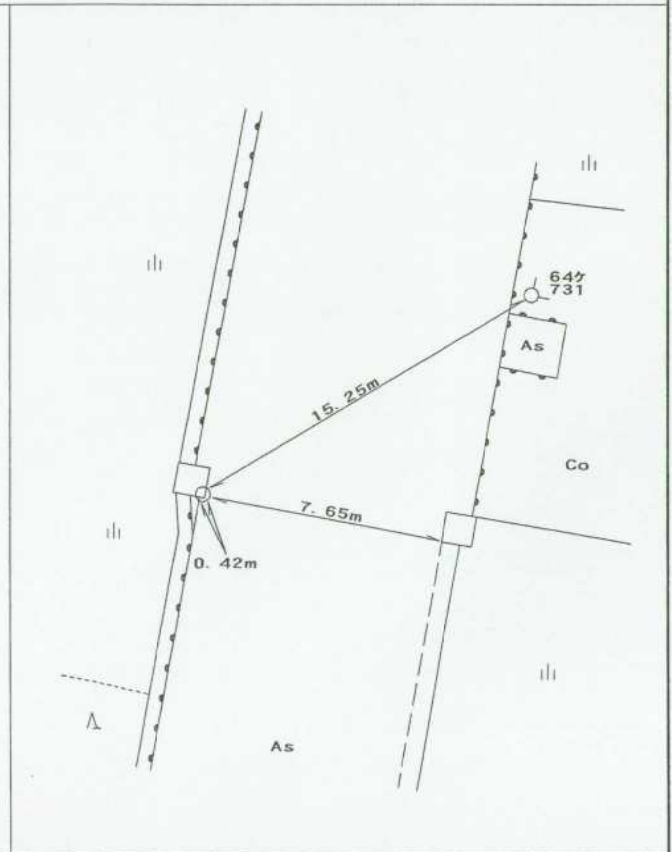

基準点成果表

(AREA = 8) .

3 級基準点 No.256

					m
B	34	38	12.9500	X	-151 142.714
L	138	6	28.9883	Y	-35 934.016
N	0	13	21.99	H	5.599
				ヱト高	39.470

視準点の名称	平均方向角	距離		備考		
		縮尺係数	真数			
		0.999916	m			
③ No.255	20 11 4.1		195.631			
③ No.274	173 19 55.1		389.515			
③ No.253	313 41 8.4		475.621			
埋標型式	地上	地 下	昼 土	標識番号	標 石 金属標	NO. 256
GPS測量による						



No. _____

NO. 256


7/25/08

遠景



No. _____

近景

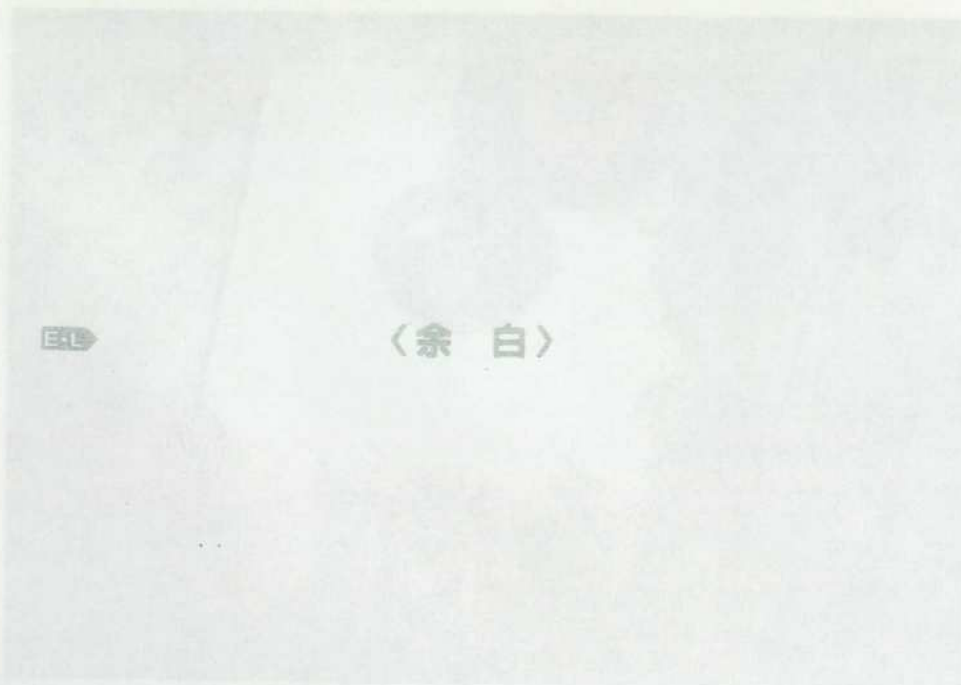

No. _____

〈余白〉

EL