



3 級 基 準 点 の 記

ふりがな 点 名	No.263	1/20万 図名	1/5万 図名	御 前 崎
		御 前 崎		
選点番号	標 識 番 号	金 属 標 No.263		
所 在 地	静岡県小笠郡浜岡町池新田3250-1地先			
		地 目	公衆用道路	
測標の種類	—	埋設法	地上	
選点年月日	平成 14 年 7 月 4 日	選点者	不二総合コンサルタント株式会社	
埋設年月日	平成 14 年 9 月 5 日	埋標者	不二総合コンサルタント株式会社	
観測年月日	平成 14 年 11 月 26 日	観測者	不二総合コンサルタント株式会社	
自動車到達地点	浜岡町交番横 本点横			
歩 道 状 況	—			
徒歩時間・距離	—			
基準点周辺の状況	宅地、本点道路沿い			
そ の 他				
備 考	平成 14 年 9 月 5 日 新設			
	柱石長 0.000 GPS測量による。(アンテナ高 3 m)			

要 図

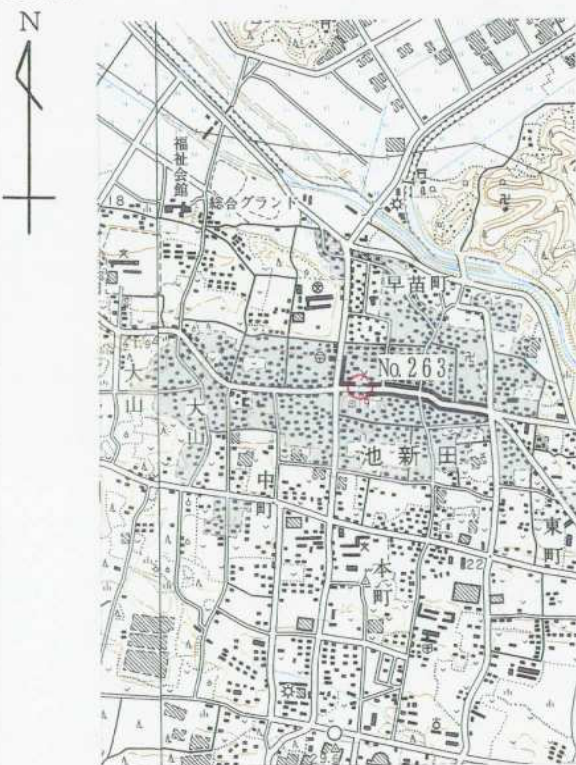

1/25,000 御 前 崎

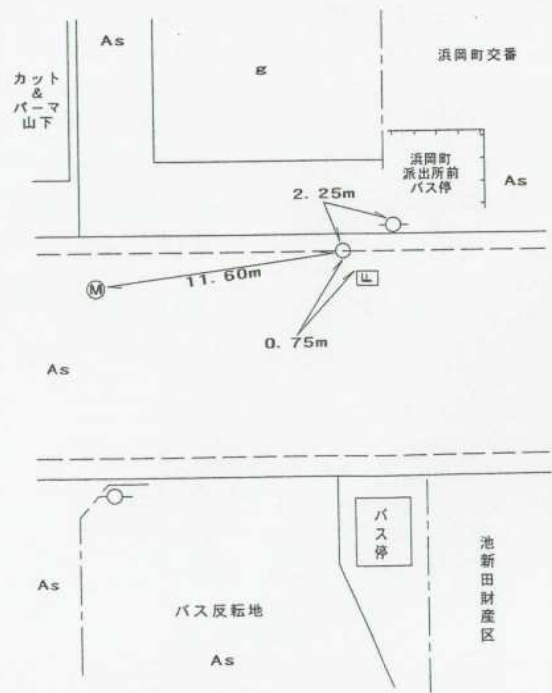

基準点成果表

(AREA = 8)

3 級基準点 No.263

. . . B 34 38 55.3634 L 138 7 45.1350 N 0 12 38.94	m X -149 843.203 Y -33 989.984 H 19.438 シート高 39.552
---	---

視準点の名称	平均方向角	距 離		備 考	
		縮 尺 係 数	真 数		
③ No.264	. . . 266 30 7.9	0.999914	m 228.056		
埋標型式	地 上	地 平	屋 土	標識番号	標 石 金 属 標
GPS測量による					
NO. 263					

No.

NO. 263

遠景



No.

近景



No.

<余白>

←E-L