


3 級 基 準 点 の 記

ふりがな 点 名	No.264	1/20万 図名	1/5万 図名	御 前 崎
		御 前 崎		
選点番号		標 識 番 号	金 属 標	No.264
所 在 地	静岡県小笠郡浜岡町池新田2678-2地先			
			地 目	公衆用道路
所 有 者	浜 岡 町			
測標の種類	—————		埋設法	地上
選点年月日	平成 14 年 7 月 4 日	選点者	不二総合コンサルタント株式会社	
埋設年月日	平成 14 年 9 月 5 日	埋標者	不二総合コンサルタント株式会社	
観測年月日	平成 14 年 11 月 26 日	観測者	不二総合コンサルタント株式会社	
自動車到達地点	浜岡町交番から西に200m母絵夢駐車場 本点横			
歩 道 状 況	—————			
徒歩時間・距離	—————			
基準点周辺の状況	宅地、本点道路沿い			
そ の 他				
備 考	平成 14 年 9 月 5 日 新設			
	柱石長 0.000 GPS測量による。(アンテナ高 4.5 m)			

要 図

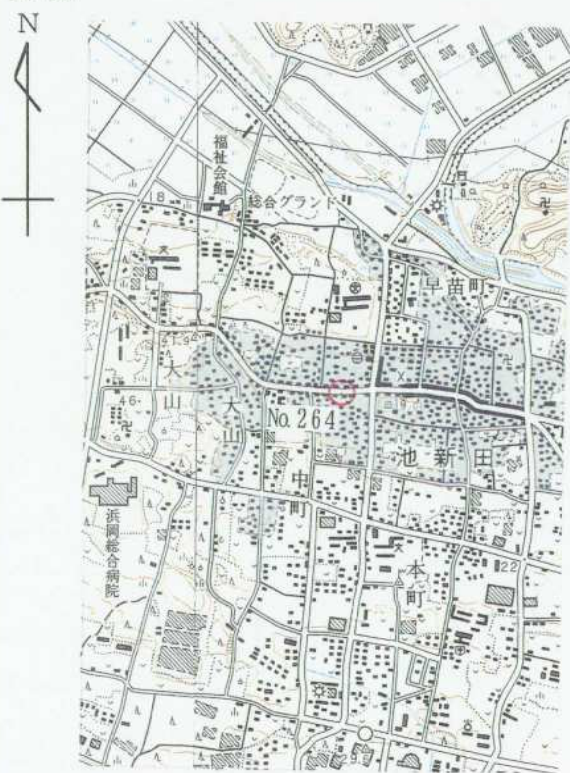

1/25,000 御 前 崎



基準点成果表

(AREA = 8)

3 級基準点 No.264

	. . .		m		
B	34 38 54.8846	X	-149 857.116		
L	138 7 36.1983	Y	-34 217.596		
N	0 12 44.01	H	20.154		
		ジバノ高	39.547		

視準点の名称	平均方向角	距離		備考	
		縮尺係数	真数		
③ No.263	. . . 86 30 7.9	0.999914	m 228.056		
埋標型式	地 上	地 下	屋 上	標識番号	標 石 金属標
GPS測量による					
NO. 264 -					



No. _____

NO. 264

遠景



No. _____

近景

No. _____

E-L

〈余白〉