


3 級 基 準 点 の 記

ふりがな 点 名	No.266	1/20万 図名	1/5万 図名	御 前 崎
		御 前 崎		
選点番号		標 識 番 号	金 属 標	No.266
所 在 地	静岡県小笠郡浜岡町池新田2531-3番地			
			地 目	公衆用道路
所 有 者	静 岡 県			
測標の種類	—		埋設法	地上
選点年月日	平成 14 年 7 月 4 日	選点者	不二総合コンサルタント株式会社	
埋設年月日	平成 14 年 9 月 6 日	埋標者	不二総合コンサルタント株式会社	
観測年月日	平成 14 年 11 月 26 日	観測者	不二総合コンサルタント株式会社	
自動車到達地点	静岡銀行浜岡支店前 本点横			
歩 道 状 況	—			
徒歩時間・距離	—			
基準点周辺の状況	宅地、本点道路沿い			
そ の 他				
備 考	平成 14 年 9 月 6 日 新設			
	柱石長 0.000m GPS測量による。(アンテナ高 3m)			

公共測簿第40号用紙

要 図

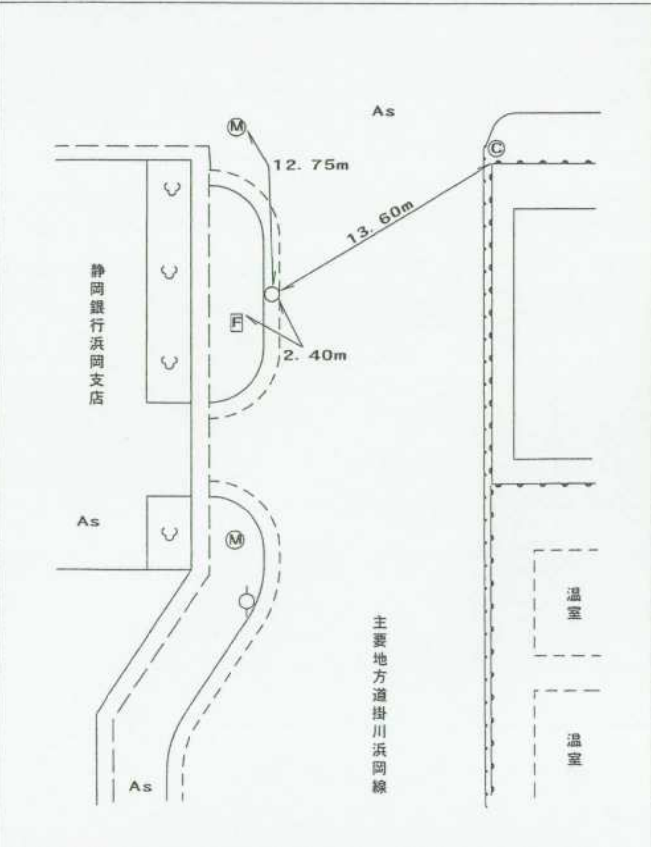

基準点成果表

(AREA = 3)

3 級基準点 No.266

	"				m
B	34 38	46.8081	X	-150 106.479	
L	138 7	41.5991	Y	-34 080.991	
N	0 12	40.90	H	20.629	
			シオ付高	39.542	

視準点の名称	平均方向角	距離		備考	
		縮尺係数	真数		
	"		m		
③ No.267	184 21 10.7	0.999914	241.655		
③ No.268	185 17 55.2		491.924		
埋標型式	地 上	地 下	屋 上	標識番号	標 石 金 属 標
GPS測量による					
NO. 266					



No. _____

NO. 266

遠景



No. _____

近景



<余白>

No. _____