


3 級 基 準 点 の 記

ふりがな 点 名	No.268	1/20万 図名	1/5万 図名	御 前 崎
		御 前 崎		
選点番号	標識番号	金属標 No.268		
所在地	静岡県小笠郡浜岡町池新田3957-1地先			
				地 目
所有者	静 岡 県			
測標の種類	—		埋設法	地上
選点年月日	平成 14 年 7 月 4 日	選点者	不二総合コンサルタント株式会社	
埋設年月日	平成 14 年 9 月 6 日	埋標者	不二総合コンサルタント株式会社	
観測年月日	平成 14 年 11 月 26 日	観測者	不二総合コンサルタント株式会社	
自動車到達地点	浜岡町役場から北に400m 本点横			
歩道状況	—			
徒歩時間・距離	—			
基準点周辺の状況	宅地、本点道路沿い			
そ の 他				
備 考	平成 14 年 9 月 6 日 新設			
	柱石長 0.000m GPS測量による。(アンテナ高 3m)			

要 図



1/25,000 御 前 崎

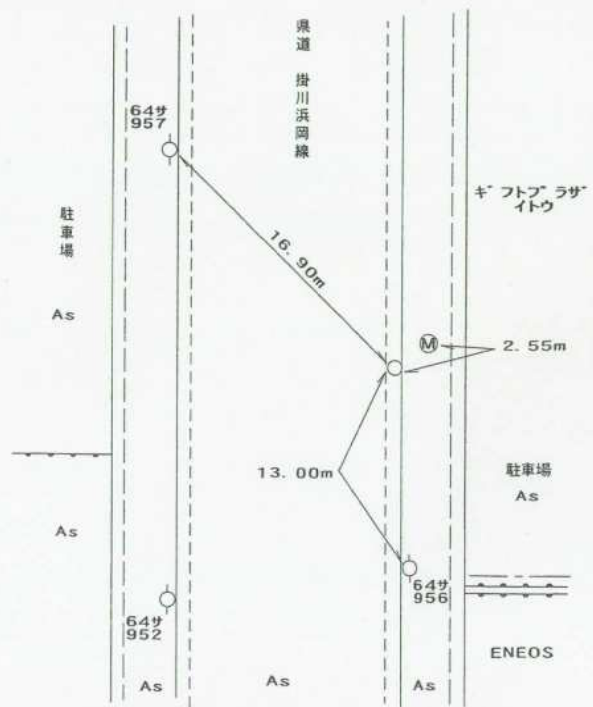

基準点成果表

(AREA = 8)

3 級基準点 No.268

					m
B	34	38	30.9072	X	-150 596.259
L	138	7	39.8863	Y	-34 126.415
N	0	12	41.79	H	15.329
				シメ高	39.525

視準点の名称	平均方向角	距離		備考	
		縮尺係数	真数		
③ No.266	5 17 55.1	0.999914	491.924		
③ No.267	6 12 41.6		250.334		
埋標型式	地上	地中	屋上	標識番号	標石 金属標
GPS測量による					
NO. 268					



No. _____

NO. 268

遠景



No. _____

近景

No. _____

E-L

〈余白〉