
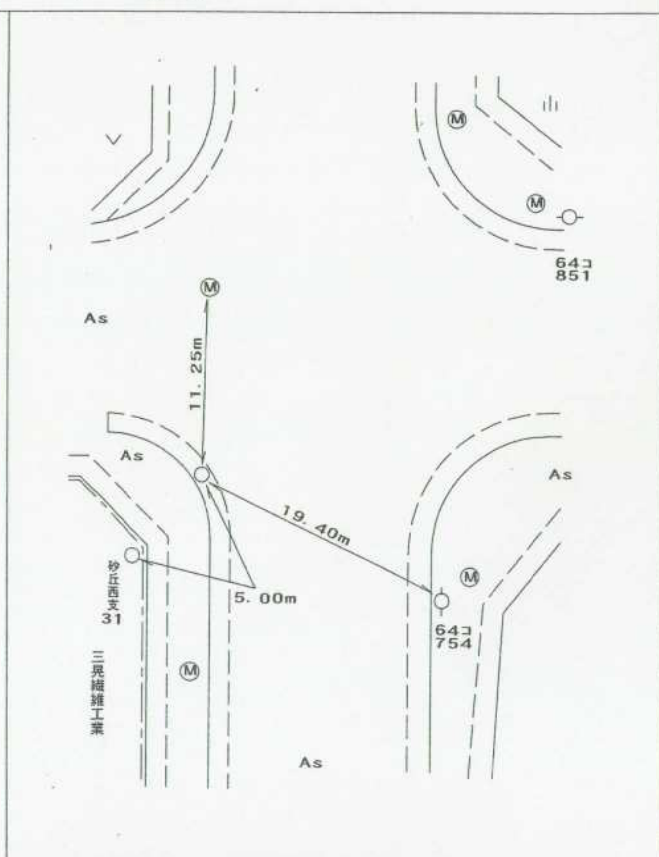


3 級 基 準 点 の 記

ふりがな 点 名	No.269	1/20万 図名	1/5万 図名	御 前 崎	公共測簿第40号用紙
		御 前 崎			
選点番号		標識番号	金属標 No.269		
所在地	静岡県小笠郡浜岡町池新田4548-1地先				
			地 目	公衆用道路	
所有者	浜 岡 町				
測標の種類	_____		埋設法	地上	
選点年月日	平成 14 年 7 月 4 日	選点者	不二総合コンサルタント株式会社		
埋設年月日	平成 14 年 9 月 6 日	埋標者	不二総合コンサルタント株式会社		
観測年月日	平成 14 年 11 月 20 日	観測者	不二総合コンサルタント株式会社		
自動車到達地点	浜岡総合病院から南に500m 本点横				
歩道状況	_____				
徒歩時間・距離	_____				
基準点周辺の状況	宅地、本点道路沿い				
その他					
備 考	平成 14 年 9 月 6 日 新設				
	柱石長 0.000 m				
	GPS測量による。(アンテナ高 3 m)				

要 図

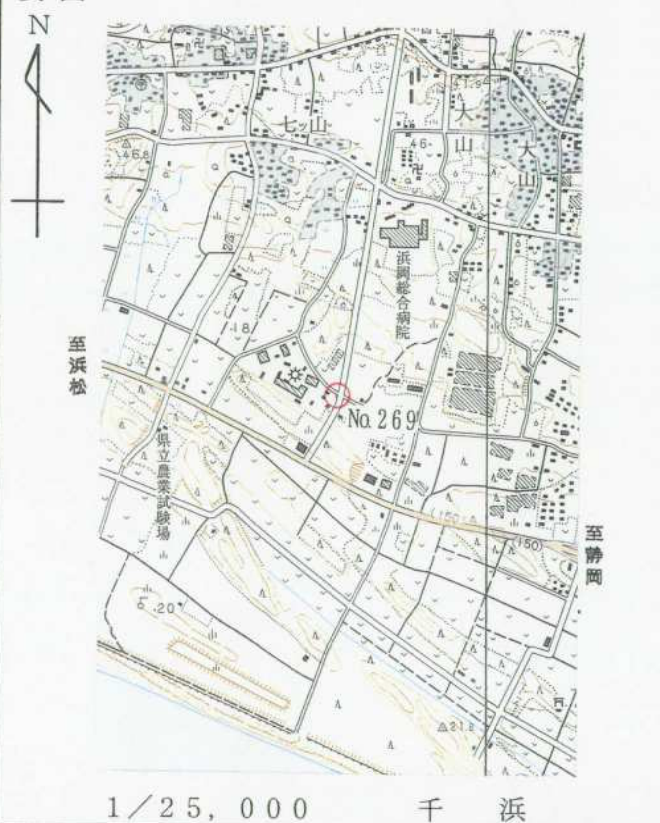

基準点成果表

(AREA = 8) .

3 級基準点 No.269 .

	. , "				m
B	34 38	27.1706 .	X	-150 707.549 .	
L	138 6	59.6237 .	Y	-35 152.159 .	
N	0 13	4.66 .	H	11.653 .	
			シオト高	39.501 .	

視準点の名称	平均方向角	距 離		備 考		
		縮 尺 係 数	真 数			
③ No.270 .	. , " 114 8 17.5 .	m 0.999915 .	m 293.113 .			
埋標型式	地 上	地 下	屋 上	標識番号	石 標 金属標	NO. 269
GPS測量による						

No.

NO. 269

遠景



No.

近景



No.

〈余白〉

◀E-L