


3 級 基 準 点 の 記

ふりがな 点 名	No.270		1/20万 図名	1/5万 図名	御 前 崎	公共 測 簿 第 40 号 用 紙
			御 前 崎			
選点番号		標識番号	金属標 No.270			
所在地	静岡県小笠郡浜岡町池新田4841地先					公共 測 簿 第 40 号 用 紙
				地 目	公衆用道路	
所有者	浜 岡 町					公共 測 簿 第 40 号 用 紙
測標の種類	—————		埋設法	地上		
選点年月日	平成 14 年 7 月 4 日		選点者	不二総合コンサルタント株式会社		
埋設年月日	平成 14 年 9 月 6 日		埋標者	不二総合コンサルタント株式会社		
観測年月日	平成 14 年 11 月 20 日		観測者	不二総合コンサルタント株式会社		
自動車到達地点	浜岡町役場から西に800m 本点横					
歩道状況	—————					
徒歩時間・距離	—————					
基準点周辺の状況	宅地、本点道路沿い					
そ の 他						
備 考	平成 14 年 9 月 6 日 新設					
	柱石長 0.000m GPS測量による。(アンテナ高 3m)					

要 図

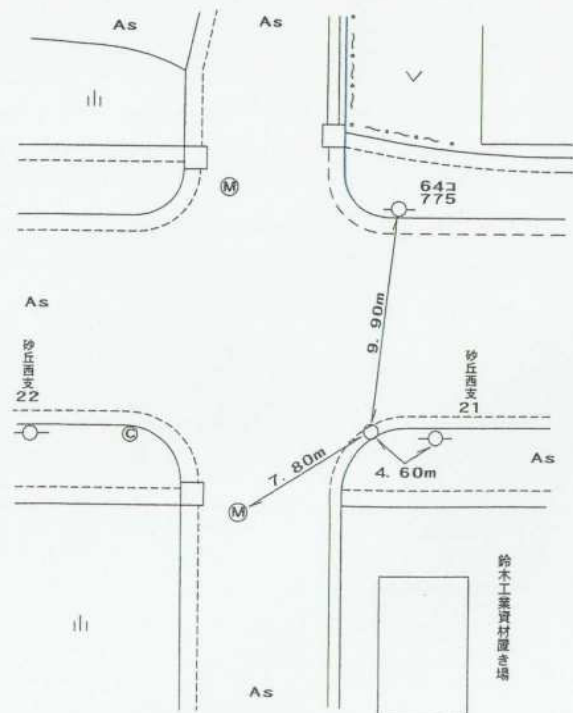

基準点成果表

(AREA = 8) .

3 級基準点 No.270 .

					m
B	34	38	23.3137 .	X	-150 827.405 .
L	138	7	10.1441 .	Y	-34 884.698 .
N	0	12	58.66 .	H	11.608 .
				シオ付高	39.503 .

視準点の名称	平均方向角	距離		備考
		縮尺係数	真数	
		0.999915 .		
③ No.271 .	98 43 12.6 .	m 350.823 .		
③ No.272 .	99 18 3.9 .	603.286 .		
③ No.269 .	294 8 17.4 .	293.113 .		

埋標型式	地	上	地	干	屋	土	標識番号	石 金属標	NO. 270
GPS測量による									



No. _____

NO. 270

遠景



No. _____

近景

E-1

<余白>

No. _____