


3 級 基 準 点 の 記

ふりがな 点 名	No.271	1/20万 図名	1/5万 図名	御 前 崎	公共 測 簿 第 40 号 用 紙
		御 前 崎			
選点番号		標識番号	金属標 No.271		
所在地	静岡県小笠郡浜岡町池新田5327-1地先				
				地 目	公衆用道路
所有者	浜 岡 町				
測標の種類	—————		埋設法	地上	
選点年月日	平成 14 年 7 月 4 日	選点者	不二総合コンサルタント株式会社		
埋設年月日	平成 14 年 9 月 6 日	埋標者	不二総合コンサルタント株式会社		
観測年月日	平成 14 年 11 月 20 日	観測者	不二総合コンサルタント株式会社		
自動車到達地点	浜岡町役場から西に500m 本点横				
歩道状況	—————				
徒歩時間・距離	—————				
基準点周辺の状況	宅地、本点道路沿い				
そ の 他					
備 考	平成 14 年 9 月 6 日 新設				
	柱石長 0.000m GPS測量による。(アンテナ高 3m)				

要 図



1/25,000 御 前 崎

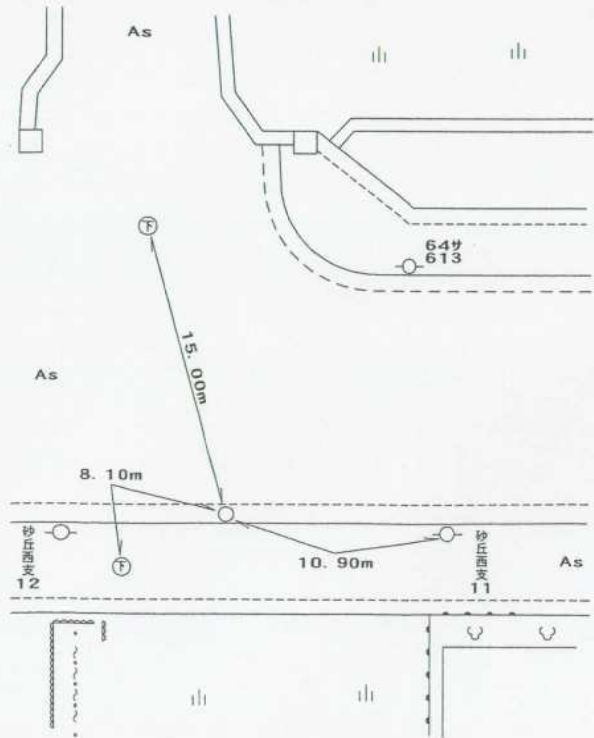

基準点成果表

(AREA = 8) .

3 級基準点 No.271 .

					m
B	34	38	21.6299 .	X	-150 880.588 .
L	138	7	23.7674 .	Y	-34 537.959 .
N	0	12	50.90 .	H	11.988 .
				ゴト高	39.508 .

視準点の名称	平均方向角	距離		備考
		縮尺係数	真数	
		0.999915 .		
③ No.272 .	100 6 29.5 .	m	252.505 .	
③ No.270 .	278 43 12.6 .		350.823 .	
埋標型式	地上	地干	屋土	標識番号
				石 金属標
GPS測量による				
				NO. 271

No.

NO. 271

遠景



No.

近景



No.

〈余白〉

E-L