
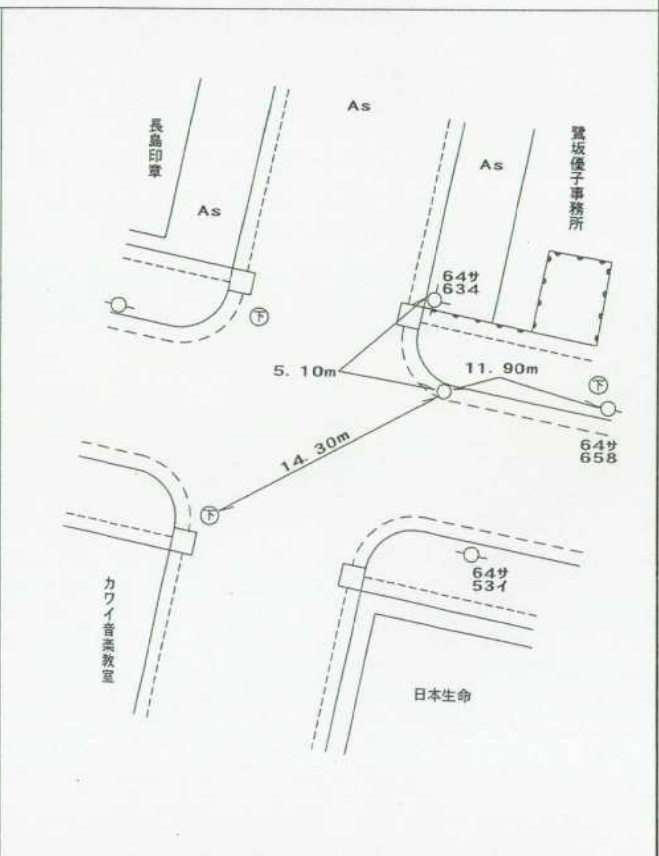


3 級 基 準 点 の 記

ふりがな 点 名	1/20万 図名		1/5万 図名	御 前 崎
	No.272		御 前 崎	
選点番号	標識番号	金属標	No.272	
所在地	静岡県小笠郡浜岡町池新田5165-1地先			
		地 目	公衆用道路	
所有者	浜 岡 町			
測標の種類	_____		埋設法	地上
選点年月日	平成 14 年 7 月 4 日	選点者	不二総合コンサルタント株式会社	
埋設年月日	平成 14 年 9 月 6 日	埋標者	不二総合コンサルタント株式会社	
観測年月日	平成 14 年 11 月 26 日	観測者	不二総合コンサルタント株式会社	
自動車到達地点	浜岡町役場から西に200m 本点横			
歩道状況	_____			
徒歩時間・距離	_____			
基準点周辺の状況	宅地、本点道路沿い			
そ の 他				
備 考	平成 14 年 9 月 6 日 新設			
	柱石長 0.000m GPS測量による。(アンテナ高 4.5m)			

公共測簿第40号用紙

要 図

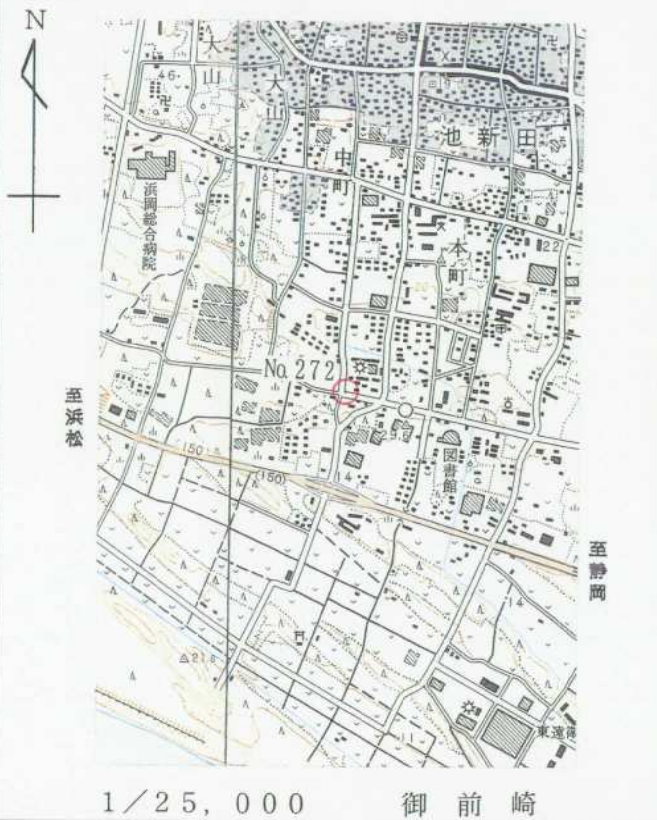

基準点成果表

(AREA = 8) .

3 級基準点 No.272 .

B	34	38	20.2218 .	X	-150 924.901 .
L	138	7	33.5343 .	Y	-34 289.394 .
N	0	12	45.34 .	H	11.533 .
				シメ高	39.512 .

視準点の名称	平均方向角	距離		備考		
		縮尺係数	真数			
③ No.270 .	279 18 3.9 .	0.999914 .	603.286 .			
③ No.271 .	280 6 29.5 .		252.505 .			
埋標型式	地上	地 下	屋 上	標識番号	標 石 金属標	NO. 272
GPS測量による						



No.

NO. 272

遠景



No.

近景

EST

<余白>