


3 級 基 準 点 の 記

ふりがな 点 名	No.273	1/20万 図名	1/5万 図名	御 前 崎
		御 前 崎		
選点番号		標識番号	金属標 No.273	
所在地	静岡県小笠郡浜岡町池新田6846地先			公共測簿第40号用紙
		地目	公衆用道路	
所有者	浜 岡 町			
測標の種類	—————	埋設法	地上	
選点年月日	平成 14 年 7 月 4 日	選点者	不二総合コンサルタント株式会社	
埋設年月日	平成 14 年 9 月 6 日	埋標者	不二総合コンサルタント株式会社	
観測年月日	平成 14 年 11 月 20 日	観測者	不二総合コンサルタント株式会社	
自動車到達地点	浜岡砂丘駐車場から西に600m 本点横			
歩道状況	—————			
徒歩時間・距離	—————			
基準点周辺の状況	畑、本点道路沿い			
そ の 他				
備 考	平成 14 年 9 月 6 日 新設			
	柱石長 0.000m GPS測量による。(アンテナ高 3m)			

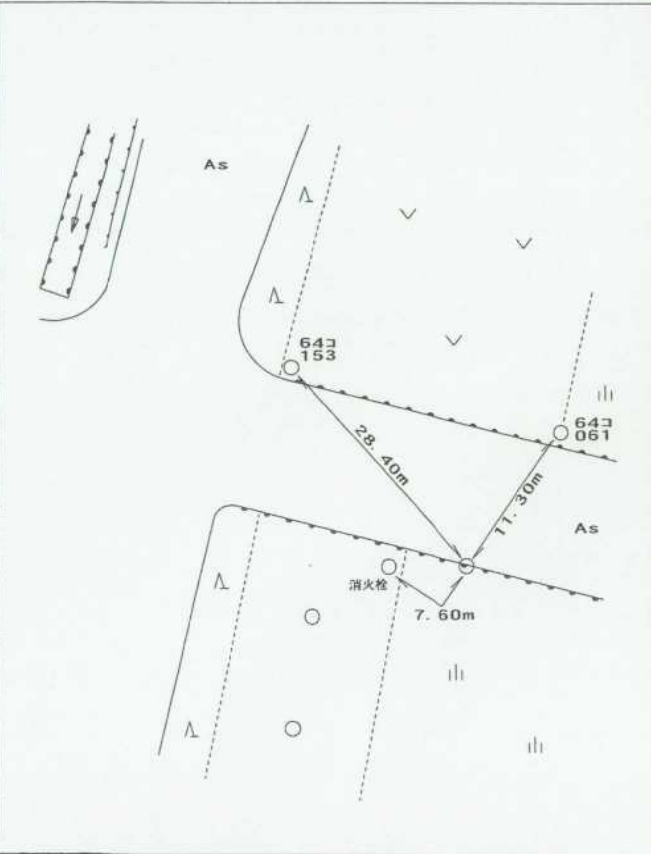

基準点成果表

(AREA = 8)

3 級基準点 No.273

	"				m
B	34 38	3.7749		X	-151 428.754
L	138 7	3.0676		Y	-35 067.191
N	0 13	2.57		H	5.688
				シオト ^o 高	39.479

視準点の名称	平均方向角	距 離		備 考	
		縮 尺 係 数	真 数		
③ No.273	214 1 37.7	0.999915	199.714		
埋標型式	地 上	地 下	土 層	標識番号	標 石 金 属 標
GPS測量による					
NO. 273					

No. _____

NO. 273

遠景



No. _____

近景



No. _____

〈余白〉

E-L