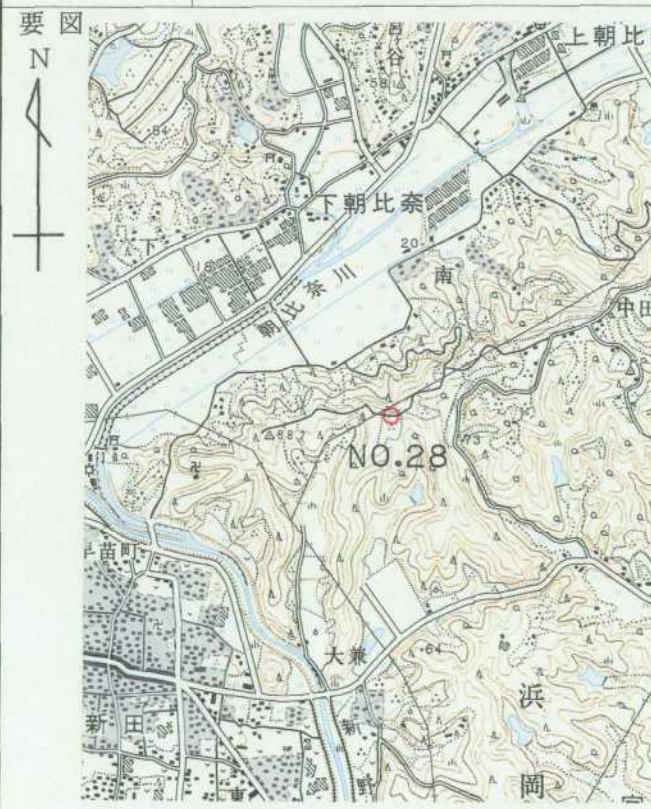
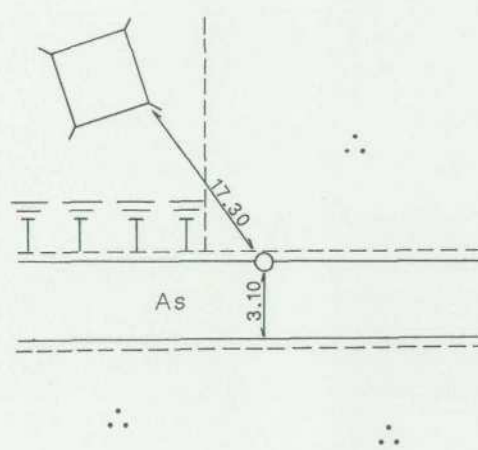


3 級 基 準 点 の 記

ふりがな 点 名	NO. 28	1/20万 図名	1/5万 図名	御 前 崎	公共 測 簿 第 40 号 用 紙
		御 前 崎			
選点番号	—————	標識番号	金属標	————— NO. 28	
所在地	静岡県小笠郡浜岡町宮内1532番地23				
			地 目	公衆用道路	
所有者					
	浜 岡 町				
測標の種類	三 脚	埋設法	地 下		
選点年月日	平成 12 年 11 月 16 日	選点者	不二総合コンサルタント株式会社		
埋設年月日	平成 13 年 1 月 19 日	埋標者	不二総合コンサルタント株式会社		
観測年月日	平成 13 年 12 月 15 日	観測者	不二総合コンサルタント株式会社		
自動車到達地点	八坂神社入口より南西へ650m				
歩道状況	舗 装				
徒歩時間・距離	0m				
基準点周辺の状況	茶 畑				
そ の 他					
備 考	平成 13 年 1 月 19 日 新設				
	柱石長 0.72^m GPS測量による。				
要 図					
	1/25,000 御 前 崎		平成 14 年 2 月 18 日 調製		

基準点成果表

(AREA 8)

3級基準点 NO.28

	. . "			
緯度	34 39	8.9859	X	m -149412.691
経度	138 8	40.1997	Y	-32582.484
真北 方向角	0 12	7.70	H	87.23
			柱石長	0.72

視準点の名称	平均方向角	距離		備考
		縮尺係数	真数	
		0.999913		
① NO.27	47 15 41.7		m 324.233	
③ NO.29	93 0 6.2		823.811	
① NO.34	143 43 38.9		786.439	
IV 宇洞	261 28 34.1		404.088	
埋標型式	地上	地下	昼土	標識番号
				標 石 金属標
NO.28				

GPS測量による。

基準点成果表

(AREA = 8)

3級基準点 No. 28

	. , "				m
B	34 39	20.9644	X	-149 058.440	
L	138 8	29.1849	Y	-32 865.518	
N	0 12	14.02	H	86.962	
			ジオイド高	39.597	
			柱石長	0.720	

視準点の名称	平均方向角	距離		備考	
		縮尺係数	真数		
① No. 27	. , " 47 15 37.5	0.999913	m 324.297		
③ No. 22	62 56 19.7		660.127		
埋標型式	地 上	地下	屋 上	標識番号	標 石 金属標
GPS測量による					
NO. 28					

No. _____

平成12年度

浜岡比木地区

NO.28

遠景

2001年2月15日撮影



No. _____

平成12年度

近景



No. _____

平成12年度

近景

