


3 級 基 準 点 の 記

ふりがな 点 名	No.198	1/20万 図名	1/5万 図名	御 前 崎	公共測簿第40号用紙
		御 前 崎			
選点番号		標識番号	金属標 No.198		
所在地	静岡県小笠郡浜岡町門屋86番地				
				地 目 公衆用道路	
所有者	浜 岡 町				
測標の種類	—————		埋設法	地上	
選点年月日	平成 14 年 7 月 4 日	選点者	不二総合コンサルタント株式会社		
埋設年月日	平成 14 年 8 月 5 日	埋標者	不二総合コンサルタント株式会社		
観測年月日	平成 14 年 11 月 21 日	観測者	不二総合コンサルタント株式会社		
自動車到達地点	木村铸造所南側 本点横				
歩道状況	—————				
徒歩時間・距離	—————				
基準点周辺の状況	北側畑、南側道路				
そ の 他					
備 考	平成 14 年 8 月 5 日 新設				
	m 柱石長 0.000 GPS測量による。(アンテナ高 3 m)				

要 図



1/25,000 千 浜

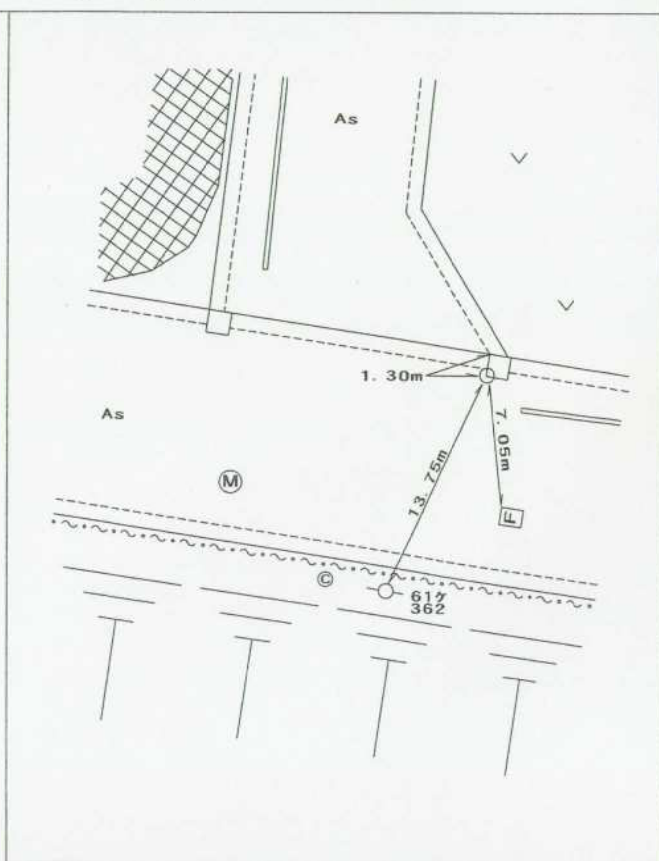

基準点成果表

(AREA = 8)

3 級基準点 No.198

B 34 39 49.3645 ✓ L 138 6 24.4909 ✓ N 0 13 25.09 ✓	$\begin{matrix} m \\ X & -148 & 171.524 \checkmark \\ Y & -35 & 036.961 \checkmark \\ H & & 36.257 \checkmark \\ \text{シオ付高} & & 39.570 \checkmark \end{matrix}$
--	--

視準点の名称	平均方向角	距離		備考	
		縮尺係数	真数		
		m			
③ No.199	115 16 4.7 ✓	0.999916 ✓	m 391.524 ✓		
③ No.200	138 16 46.6 ✓		369.435 ✓		
① No.25	233 20 9.9 ✓		388.738 ✓		
埋標型式	地上	地下	屋上	標識番号	標 石 金属標
GPS測量による					
NO. 198					

