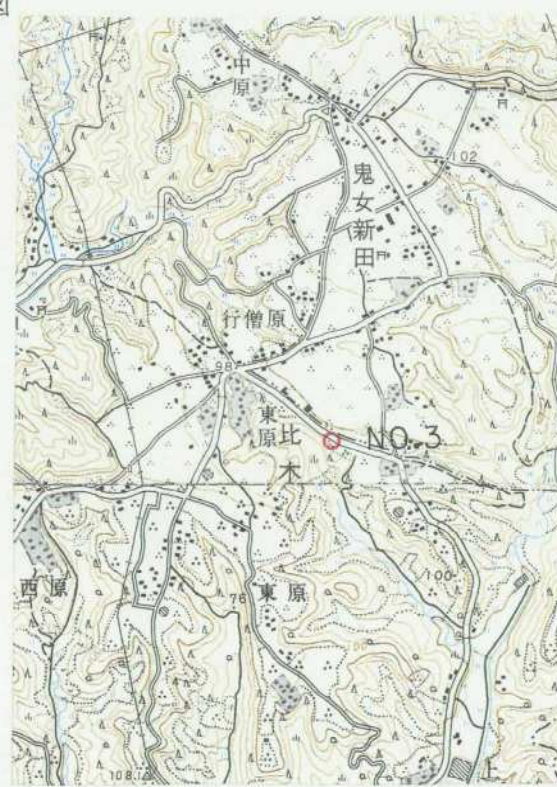
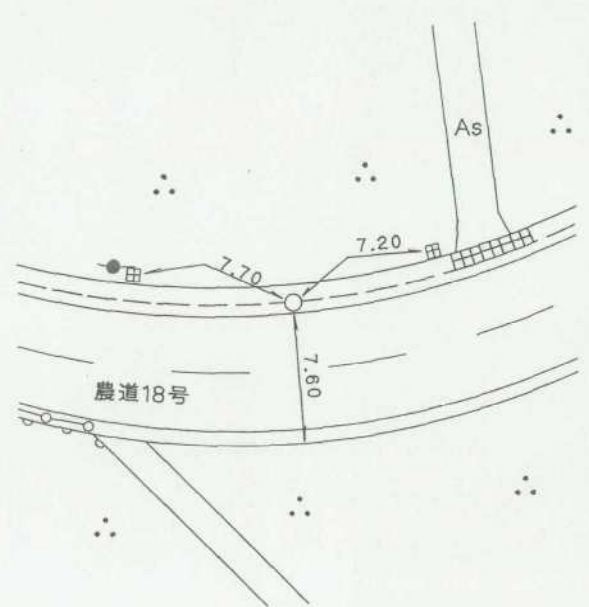


3 級 基 準 点 の 記

ふりがな 点 名	NO. 3		1/20万 図名	1/5万 図名	掛 川	公共 測 簿 第 40 号 用 紙
			静 岡			
選点番号	———	標識番号	金属標	NO. 3		
所在地	静岡県小笠郡浜岡町比木223番地1					
					地 目	公衆用道路
所有者						
	浜 岡 町					
測標の種類	三 脚		埋設法	地 上		
選点年月日	平成 12 年 11 月 10 日		選点者	不二総合コンサルタント株式会社		
埋設年月日	平成 13 年 1 月 5 日		埋標者	不二総合コンサルタント株式会社		
観測年月日	平成 13 年 12 月 17 日		観測者	不二総合コンサルタント株式会社		
自動車到達地点	河原崎商店より南東へ350m					
歩道状況	舗 装					
徒歩時間・距離	0 m					
基準点周辺の状況	茶 畑					
そ の 他						
備 考	平成 13 年 1 月 5 日 新設					
	柱石長 0.00^m GPS測量による。					
要 図						
						
1/25,000 相 良			平成 14 年 2 月 18 日 調製			

基準点成果表

(AREA 8)

3級基準点 NO.3

	° ' "				
緯度	34 40	5.4545		X	-147682.911
経度	138 10	36.3250		Y	-29620.452
真北 方向角	0 11	1.93		H	99.73
				柱石長	

視準点の名称	平均方向角	距 離		備 考		
		縮尺係数	真 数			
		0.999911				
① NO.9	2 35 23.7		840.440			
① NO.20	111 50 4.5		733.316			
③ NO.6	167 13 40.1		320.441			
③ NO.4	237 10 22.5		297.559			
③ NO.1	305 36 23.1		344.974			
埋標型式	地上	地干	昼土	標識番号	標一石 金属標	NO. 3

GPS測量による。

基準点成果表

(AREA = 8)

3級基準点 No.3

	. , "					m	
B	34	40	17.4349	X	-147	328.506	
L	138	10	25.3015	Y	-29	903.419	
N	0	11	8.26	H		99.283	
				シオト高		39.686	

視準点の名称	平均方向角	距離		備考		
		縮尺係数	真数			
③ No.1	. , " 305 36 23.6	0.999911	m 344.962			
埋標型式	地上	地 下	屋 上	標識番号	標 一 存 金属標	NO.3
GPS測量による						



No. _____

平成12年度

浜岡比木地区

NO.3

遠景

2001年2月15日撮影



No. _____

平成12年度

近景

平成12年度
3級基準点
No.3
平成13年2月15日撮影



No. _____

白

余

余

白