
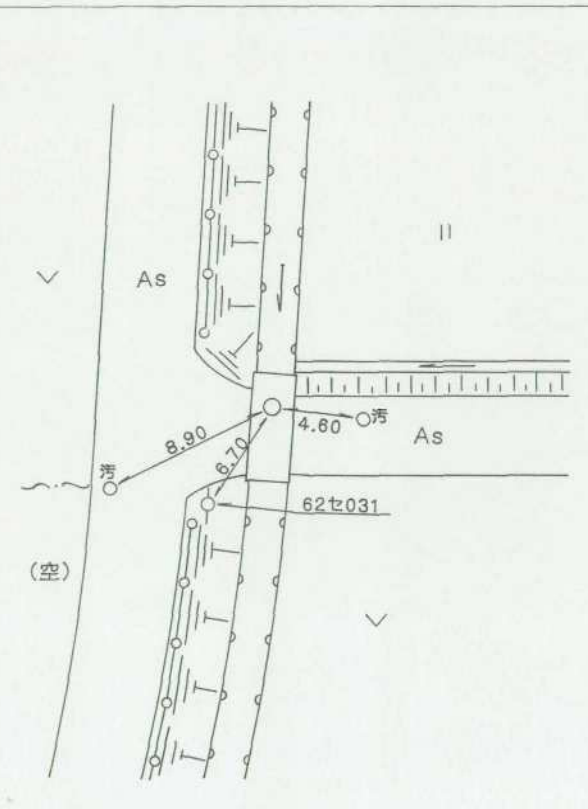


3 級 基 準 点 の 記

ふりがな 点 名	NO. 36	1/20万 図名 御 前 崎	1/5万 図名	御 前 崎	公共 測 簿 第 40 号 用 紙
選点番号	_____	標識番号	金属標	_____ NO. 36	
所在地	静岡県小笠郡浜岡町比木3517番地				
				地 目	公衆用道路
所有者					
	浜 岡 町				
測標の種類	三 脚	埋設法	地 上		
選点年月日	平成 12 年 11 月 20 日	選点者	不二総合コンサルタント株式会社		
埋設年月日	平成 13 年 1 月 24 日	埋標者	不二総合コンサルタント株式会社		
観測年月日	平成 13 年 12 月 18 日	観測者	不二総合コンサルタント株式会社		
自動車到達地点	箴川に架かる谷口橋より西へ40m先の交差点右折して250m				
歩道状況	舗 装				
徒歩時間・距離	0m				
基準点周辺の状況	田				
そ の 他					
備 考	平成 13 年 1 月 24 日 新設				
	柱石長 0.00 ^m GPS測量による。				
要 図					
	1/25,000 御前崎		平成 14 年 2 月 18 日 調製		

基準点成果表

(AREA 8)

3級基準点 NO.36

緯度	34 38 55.4373	X	-149835.513
経度	138 9 41.8610	Y	-31014.043
真北 方向角	0 11 32.57	H	22.48

柱石長

視準点の名称	平均方向角	距離		備考		
		縮尺係数	真数			
		0.999912				
③ NO.26	11 4 44.1		530.021			
③ NO.35	91 55 22.6		347.043			
③ NO.41	143 11 37.6		529.361			
① NO.35	181 35 22.6		411.402			
③ NO.39	218 53 27.7		450.955			
③ NO.32	274 13 24.4		468.251			
③ NO.30	345 31 38.9		360.990			
埋標型式	地上	地干	屋上	標識番号	標 石 金属標	NO.36

GPS測量による。

基準点成果表

(AREA = 8)

3級基準点 No.36

B	34	39	7.4190			
L	138	9	30.8395	X	-149	481.257
				Y	-31	297.133
N	0	11	38.90	H		22.030
				ジオイド高		39.606

視準点の名称	平均方向角	距離		備考
		縮尺係数	真数	
① No.32	49 18 26.2	0.999912	564.616	
② No.39	218 53 29.1		450.962	
③ No.30	345 31 52.0		360.990	

埋標型式	地上	地下	量主	標識番号	石 金属標	NO. 36
------	----	---------------	---------------	------	---------------------	--------

GPS測量による

No.

平成12年度

浜岡比木地区

NO.36

遠景

2001年2月14日撮影



No.

平成12年度

近景



No.

余 白