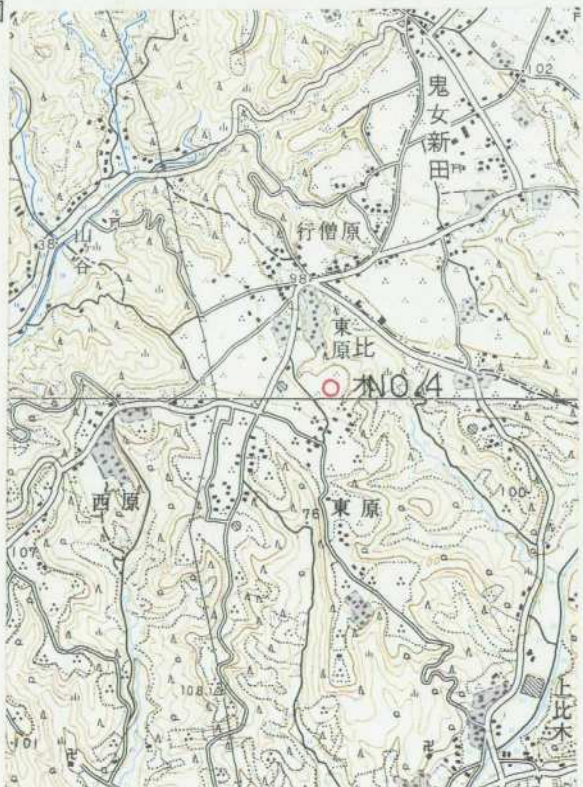
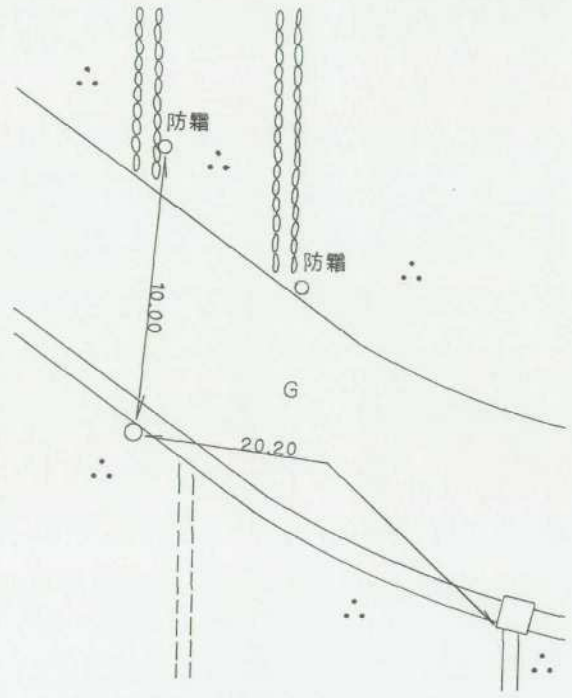


3 級 基 準 点 の 記

ふりがな		1/20万 図名	1/5万 図名	掛 川	公共 測簿 第40 号 用紙
点 名	NO. 4	静 岡			
選点番号	—————	標識番号	金属標	—————	NO. 4
所在地	静岡県小笠郡浜岡町比木499番地2				地 目 公衆用道路
所有者					静岡県
測標の種類	三 脚	埋設法	地 下		
選点年月日	平成 12 年 11 月 10 日	選点者	不二総合コンサルタント株式会社		
埋設年月日	平成 13 年 1 月 5 日	埋標者	不二総合コンサルタント株式会社		
観測年月日	平成 13 年 12 月 17 日	観測者	不二総合コンサルタント株式会社		
自動車到達地点	比木原公民館より東へ300m				
歩道状況	未 舗 装				
徒歩時間・距離	0m				
基準点周辺の状況	茶 畑				
そ の 他					
備 考	平成 13 年 1 月 5 日 新設				
	柱石長 0.72 ^m GPS測量による。				
要 図					
	1/25,000 相 良		平成 14 年 2 月 18 日 調製		

基準点成果表

(AREA 8)

3級基準点 NO.4

緯度	34 40 0.1931	X	-147844.205
経度	138 10 26.5233	Y	-29870.472
真北 方向角	0 11 7.48	H	104.43
		柱石長	0.72

視準点の名称	平均方向角	距離		備考		
		縮尺係数	真数			
		0.999911				
③ NO.3	57 10 22.5		297.559			
③ NO.6	115 13 49.3		354.723			
③ NO.11	178 32 44.1		548.196			
① NO.19	264 40 13.2		277.113			
③ NO.2	310 47 52.5		421.176			
③ NO.1	355 11 46.6		363.434			
埋標型式	地上	地下	量土	標識番号	標 寸 金属標	NO. 4

GPS測量による。

基準点成果表

(AREA = 8)

3級基準点 No. 4

	" , " , "				m
B	34 40	12.1731	X	-147 489.823	
L	138 10	15.5007	Y	-30 153.441	
N	0 11	13.81	H	103.991	
			シオト高	39.679	
			柱石長	0.720	

視準点の名称	平均方向角	距離		備考
		縮尺係数	真数	
③ No. 6	115 13 45.3	0.999911	354.710	
③ No. 1 1	178 32 53.4		548.223	
① No. 1 9	264 40 0.9		277.099	

埋標型式	地 上	地 下	屋 上	標識番号	石 金属 標	NO. 4
------	---------------------------	-----	---------------------------	------	------------------------------	-------

GPS測量による

2.

平成12年度

浜岡比木地区

NO.4

遠景

平成13年2月15日撮影



3.

平成12年度

近景



4.

平成12年度

近景

