

3 級 基 準 点 の 記


ふりがな 点 名	1/20万 図名		1/5万 図名	御 前 崎	公共 測 簿 第 40 号 用 紙
	NO. 50		御 前 崎		
選点番号	—————	標識番号	金属標	————— NO. 50	
所在地	静岡県小笠郡浜岡町佐倉1680番地1				
			地 目	公衆用道路	
所有者					
	浜 岡 町				
測標の種類	三 脚	埋設法	地 上		
選点年月日	平成 12 年 11 月 22 日	選点者	不二総合コンサルタント株式会社		
埋設年月日	平成 13 年 1 月 30 日	埋標者	不二総合コンサルタント株式会社		
観測年月日	平成 13 年 12 月 19 日	観測者	不二総合コンサルタント株式会社		
自動車到達地点	佐倉処理施設前				
歩道状況	舗 装				
徒歩時間・距離	0m				
基準点周辺の状況	田				
そ の 他					

備 考

平成 13 年 1 月 30 日 新設

柱石長 0.00^m

GPS測量による。

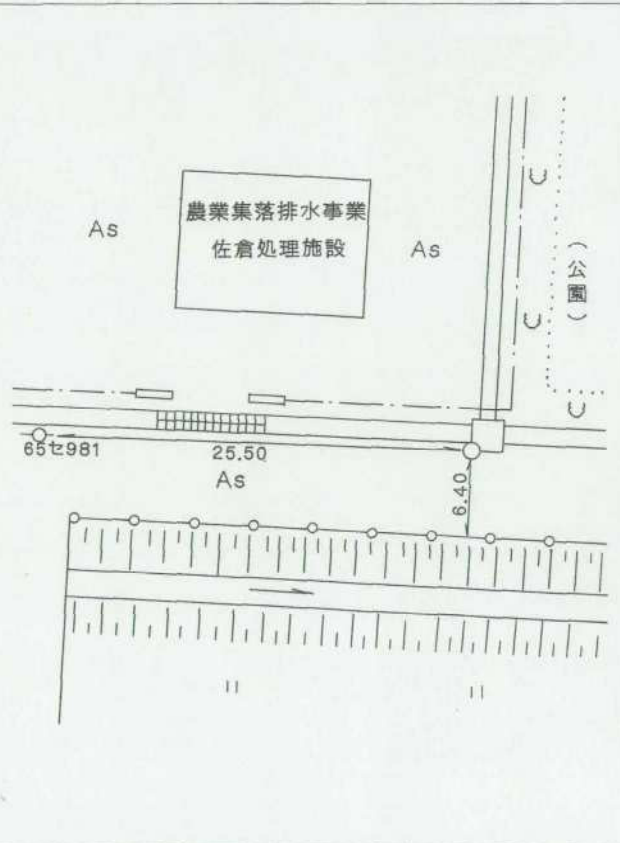

基準点成果表

(AREA 8)

3級基準点 NO.50

緯度	34 37 48.1344	X	-151910.770
経度	138 10 2.2757	Y	-30501.122
真北 方向角	0 11 20.64	H	11.56

柱石長

視準点の名称	平均方向角	距離		備考
		縮尺係数	真数	
		0.999911		
③ NO.49	5 40 54.0		304.650	
IV 玄保	65 12 9.4		349.095	
① NO.49	219 8 28.5		519.970	
埋標型式	地上	地干	屋土	標識番号
				標一石 金属標
NO.50				
GPS測量による。				

基準点成果表

(AREA = 8) .

3級基準点 No.50 .

B	34	38	0.1233	X	-151 556.524
L	138	9	51.2502	Y	-30 784.338
N	0	11	26.97	H	11.014
				シオ付高	39.552

視準点の名称	平均方向角	距離		備考		
		縮尺係数	真数			
③ No.49 IV玄保	5 41 2.7	0.999912	304.648			
	65 12 13.8		349.068			
埋標型式	地上	地下	屋上	標識番号	標石 金属標	NO. 50

GPS測量による

No. _____

平成12年度

浜岡比木地区

NO.50

遠景

2001年2月15日撮影



No. _____

平成12年度

近景



No. _____

余 白