


3 級 基 準 点 の 記


ふりがな 点 名	No.53	1/20万 図名	1/5万 図名	掛 川	✓	公 共 測 簿 第 40 号 用 紙
		静 岡	No.53			
選点番号		標識番号	No.53			
所在地	静岡県小笠郡浜岡町新野3220-8番地					
				地 目	公衆用道路	
所有者	浜 岡 町					
測標の種類	三 脚	埋設法	地上			
選点年月日	平成 12 年 12 月 12 日	選点者	不二総合コンサルタント株式会社			
埋設年月日	平成 13 年 2 月 2 日	埋標者	不二総合コンサルタント株式会社			
観測年月日	平成 13 年 12 月 17 日	観測者	不二総合コンサルタント株式会社			
自動車到達地点	新野原公民館から西へ350m本点横					
歩道状況	_____					
徒歩時間・距離	_____					
基準点周辺の状況	茶畑					
そ の 他						
備 考	平成 13 年 2 月 2 日 新設					
	柱石長 0.000 m GPS測量による。(アンテナ高 2 m)					

要 図

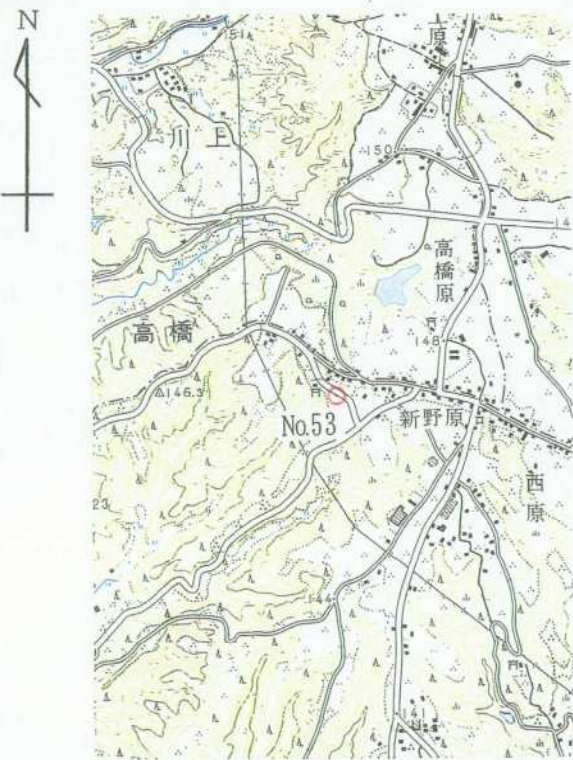

1/25,000

相 良

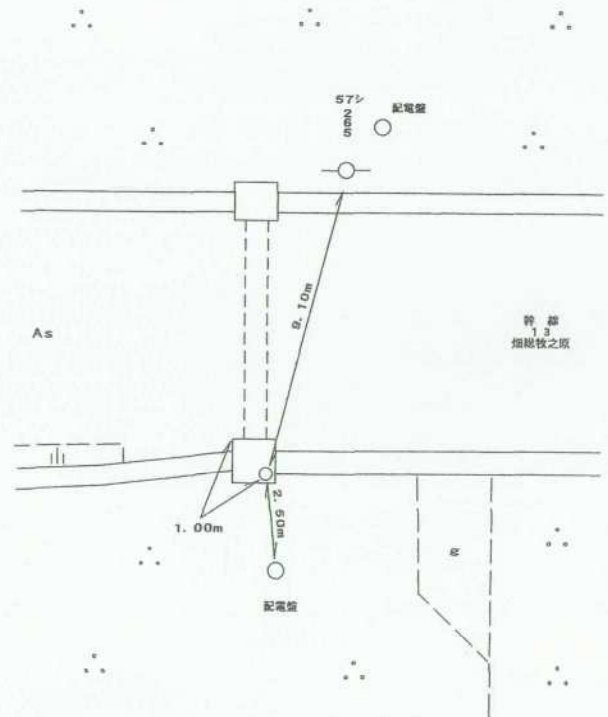

平成14年 2月 8日 調製

基準点成果表

(AREA 8)

3 級基準点 NO. 53

B	34	41	42.3464	X	-144 687.168
L	138	8	33.1966	Y	-32 744.008
N	0	12	12.47	H	147.36

視準点の名称	平均方向角	距離		備考
		縮尺係数	真数	
③ NO. 52	98 47 59.0	0.999913	224.376	
③ NO. 51	322 34 48.9		202.663	
埋標型式	地上	地中	屋上	標識番号
				金属標
NO. 53				

GPS 測量による

基準点成果表

(AREA = 8)

3級基準点 No. 53

	m
B 34 41 54.3082	X -144 332.926
L 138 8 22.1866	Y -33 026.787
N 0.12 18.80	H 147.092
	ジオイド高 39.761

視準点の名称	平均方向角	距離		備考	
		縮尺係数	真数		
③ No. 52	98 47 51.4	0.999913	224.365		
③ No. 51	322 34 49.0		202.651		
埋標型式	地上	地下	屋上	標識番号	石 金属標
GPS測量による					
NO. 53					



No. _____



No. _____

No 5 3



No. _____