

3 級 基 準 点 の 記


ふりがな 点 名	No.54	1/20万 図名	1/5万 図名	掛 川	公共 測 簿 第 40 号 用 紙
		静 岡			
選点番号		標識番号	No.54		
所在地	静岡県小笠郡浜岡町新野3114-12地先			地 目	公共用道路
	所 有 者			静 岡 県	
測標の種類	三 脚	埋設法	地下		
選点年月日	平成 12 年 12 月 12 日	選点者	不二総合コンサルタント株式会社		
埋設年月日	平成 13 年 2 月 2 日	埋標者	不二総合コンサルタント株式会社		
観測年月日	平成 13 年 12 月 17 日	観測者	不二総合コンサルタント株式会社		
自動車到達地点	新野原公民館から西へ1400m本点横				
歩道状況	_____				
徒歩時間・距離	_____				
基準点周辺の状況	茶畑				
そ の 他					
備 考	平成 13 年 2 月 2 日 新設 柱石長 0.72 GPS測量による。(アンテナ高 2 m)				

要 図



1/25,000

相 良

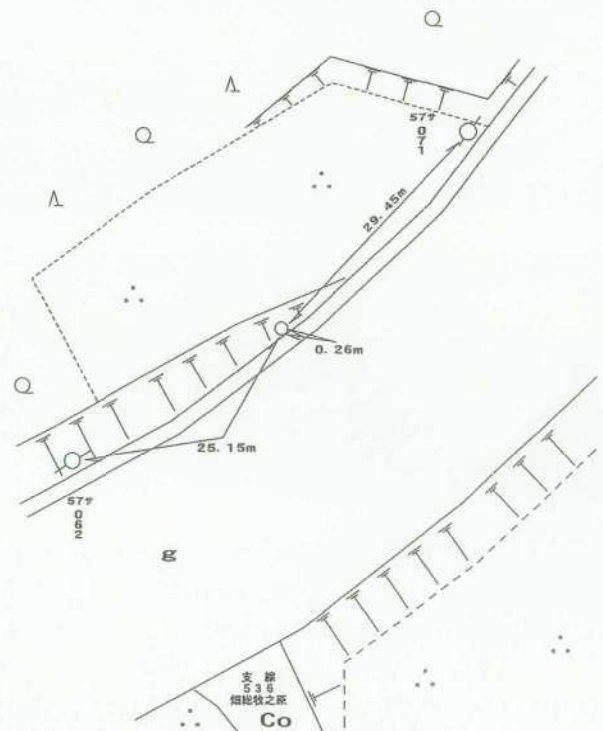

平成14年 2月 8日 調製

基準点成果表

(AREA = 8)

3 級基準点 NO. 54

B	34	41	37.7906		
L	138	7	57.6027	X	-144 824.269
				Y	-33 650.246
N	0	12	32.70	H	112.28
				柱石長	0.72

視準点の名称	平均方向角	距 離		備 考		
		縮 尺 係 数	真 数			
		0.999914				
Ⅲ有ヶ谷	65 17 52.7		356.582			
③ NO. 58	104 10 32.5		742.576			
③ NO. 56	245 52 16.7		211.517			
埋標型式	地 —— 上	地 中	屋 —— 上	標識番号	金属標	NO. 54

GPS測量による

基準点成果表

(AREA = 8)

3級基準点 No.54

					m
B	34	41	49.7515	X	-144 470.038
L	138	7	46.5962	Y	-33 933.013
N	0	12	39.03	H	112.020
				ジオド高	39.745
				柱石長	0.720

視準点の名称	平均方向角	距離		備考		
		縮尺係数	真数			
③ No.56	245 52 17.4	0.999914	211.523			
埋標型式	地 — 上	地下	量 — 土	標識番号	標—石 金—属標	NO.54


GPS測量による

No. _____



No. _____

No 5 4

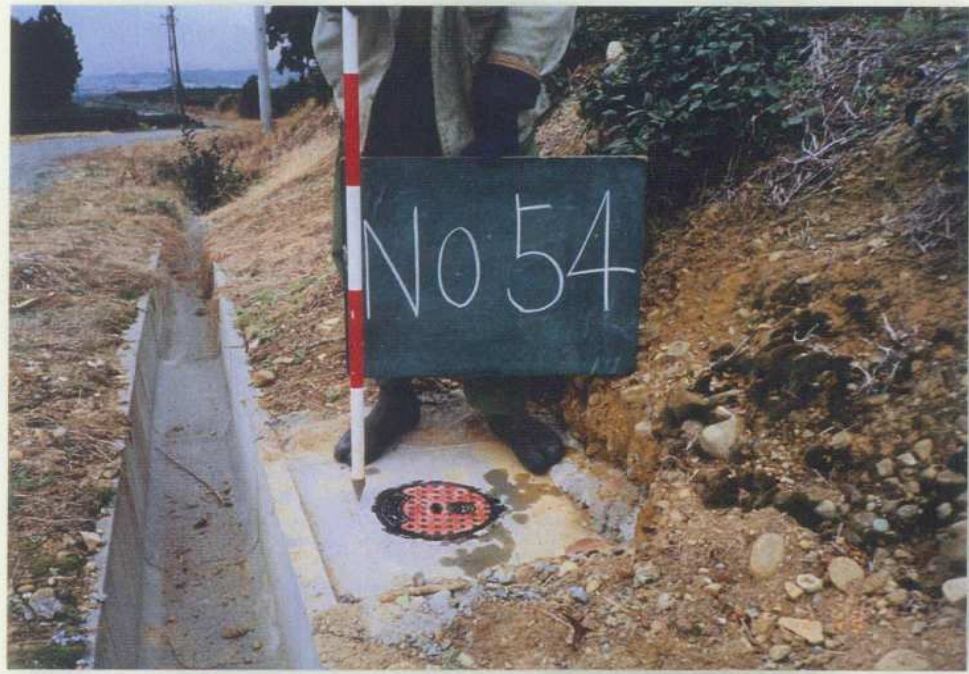

No. _____

