


3 級 基 準 点 の 記

ふりがな 点 名	1/20万 図名		1/5万 図名	掛 川	公共 測 簿 第 40 号 用 紙
	No.59		静 岡		
選点番号	標識番号		No.59		
所 在 地	静岡県小笠郡浜岡町新野3519-2番地				簿 第 40 号 用 紙
				地 目	
所 有 者	静 岡 県				40 号 用 紙
測標の種類	三 脚	埋設法	地上		
選点年月日	平成 12 年 12 月 12 日	選点者	不二総合コンサルタント株式会社		
埋設年月日	平成 13 年 2 月 9 日	埋標者	不二総合コンサルタント株式会社		
観測年月日	平成 13 年 12 月 18 日	観測者	不二総合コンサルタント株式会社		
自動車到達地点	西原公民館から南へ170m 本点横				
歩 道 状 況	_____				
徒歩時間・距離	_____				
基準点周辺の状況	西茶畑、東宅地				
そ の 他					


備 考
 平成 13 年 2 月 9 日 新設
 柱石長 0.000 m
 GPS測量による。(アンテナ高 3 m)

要 図

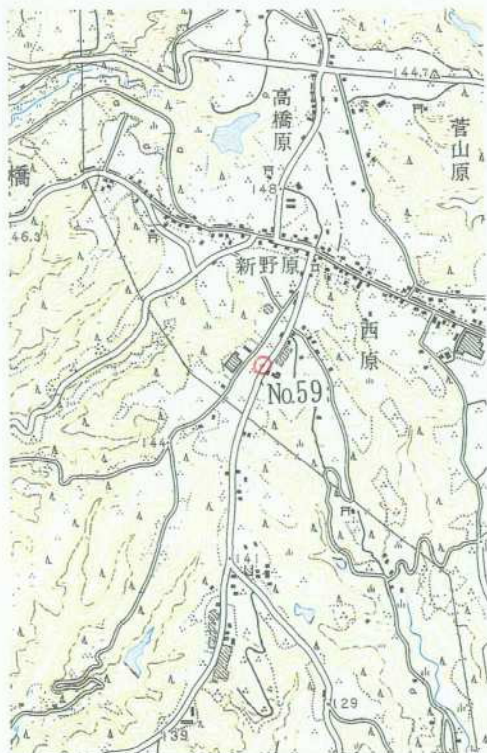

1/25,000

相 良

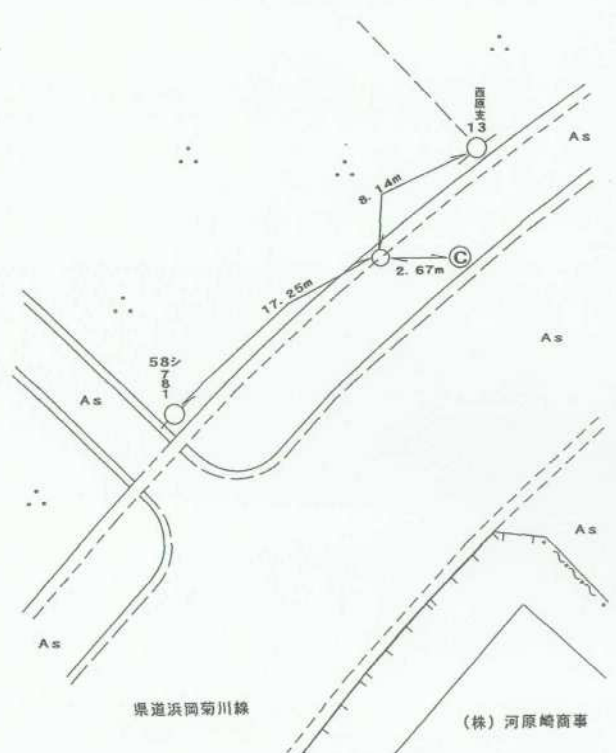

平成14年 2月 8日 調製

基準点成果表

(AREA = 8)

3 級基準点 NO. 59

B	34	41	27.2513		
L	138	8	44.0284	X	145 153.211
				Y	-32 470.018
m					
N	0	12	6.22	H	144.63

視準点の名称	平均方向角	距 離		備 考
		縮 尺 係 数	真 数	
①NO. 1	21 23 17.6	0.999913	237.195	
③ NO. 65	197 19 13.6		313.845	
③ NO. 63	238 35 15.5		392.822	

埋標型式	地 上	地 中	屋 上	標識番号	金属標	NO. 59
GPS 測量による						



No. _____

No 5 9



No. _____

No. _____

E-L

<余白>