


3 級 基 準 点 の 記


ふりがな 点 名	No.62	1/20万 図名	1/5万 図名	掛 川	公共 測 簿 第 40 号 用 紙
		静岡			
選点番号		標識番号	No.62		
所在地	静岡県小笠郡浜岡町新野3168-48番地				地 目 公衆用道路
所有者	浜 岡 町				
測標の種類	三 脚	埋設法	地下		
選点年月日	平成 12 年 12 月 12 日	選点者	不二総合コンサルタント株式会社		
埋設年月日	平成 13 年 2 月 15 日	埋標者	不二総合コンサルタント株式会社		
観測年月日	平成 13 年 12 月 17 日	観測者	不二総合コンサルタント株式会社		
自動車到達地点	新野原公民館から南西へ1100m本点横				
歩 道 状 況	_____				
徒歩時間・距離	_____				
基準点周辺の状況	茶畑				
そ の 他					
備 考	平成 13 年 2 月 15 日 新設				
	柱石長 0.72m GPS測量による。(アンテナ高 2m)				

要 図

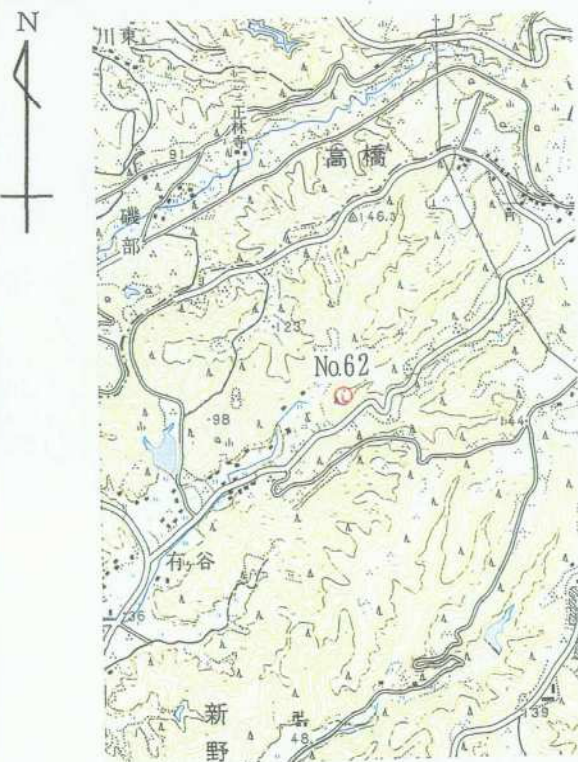

1/25,000

相 良

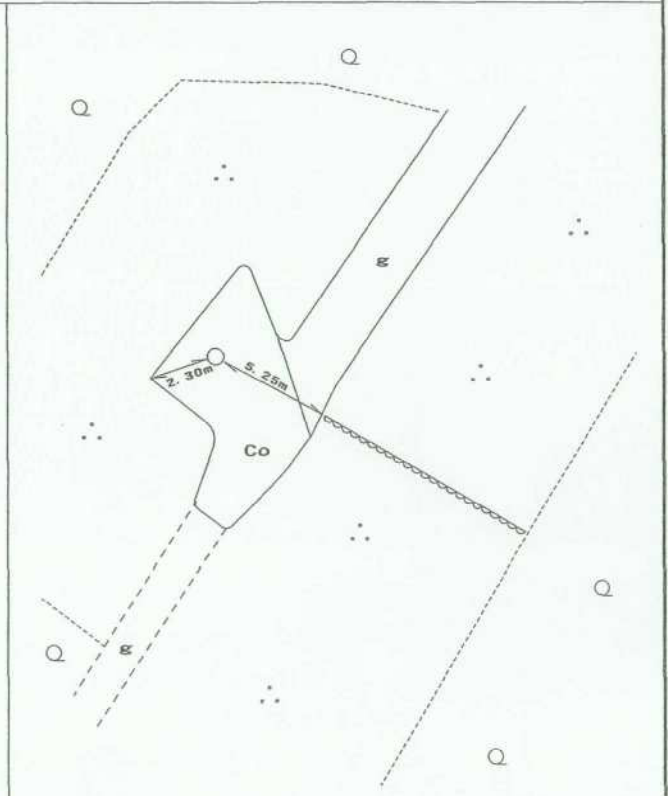

平成14年 2月 8日 調製

基準点成果表

(AREA = 8)

3 級基準点 NO. 62

B	34	41	23.4736	X	-145 266.391
L	138	8	8.7256	Y	-33 368.804
N	0	12	26.30	H	97.83
				柱石長	0.72

視準点の名称	平均方向角	距離		備考
		縮尺係数	真数	
③ NO. 58	59 18 18.9	0.999914	509.940	
① NO. 2	220 23 26.0		285.196	
③ NO. 56	306 51 20.7		593.019	

埋標型式	地——土	地 中	屋——土	標識番号	金属標	NO. 62
------	------	-----	------	------	-----	--------

GPS 測量による

No. _____

No 6 2



No. _____



No. _____

