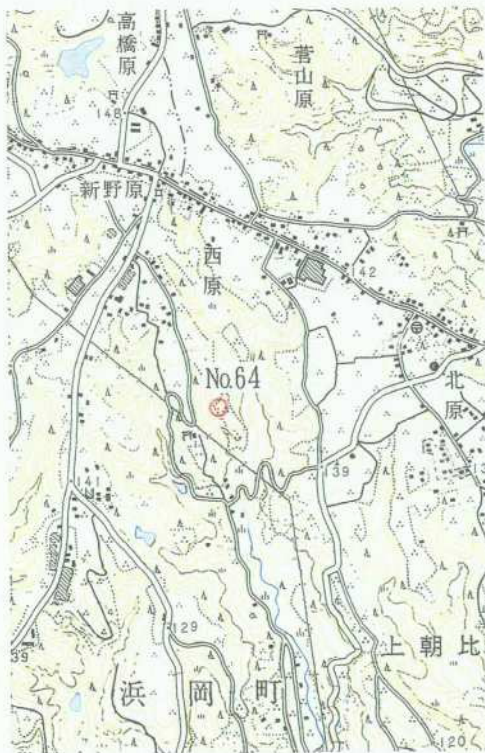
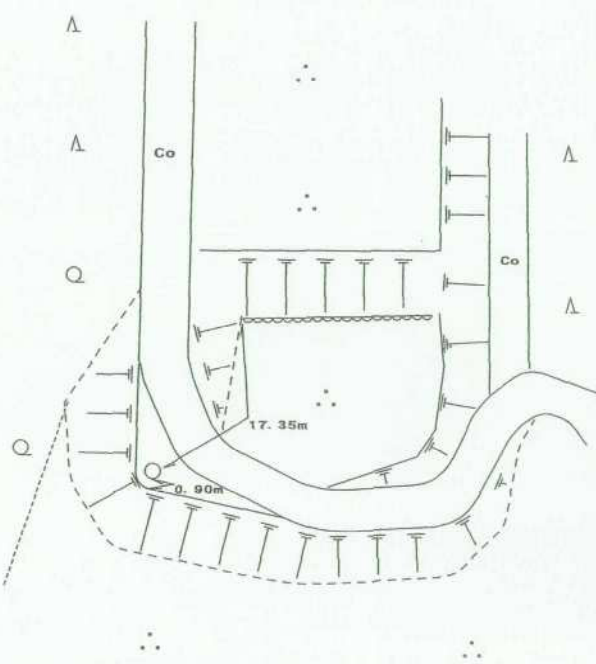


3 級 基 準 点 の 記

ふりがな 点 名	1/20万 図名		1/5万 図名	掛 川	公共 測 簿 第 40 号 用 紙
	No.64		静 岡		
選点番号	標識番号		No.64		
所在地	静岡県小笠郡浜岡町上朝比奈3094-1番地				地 目 公衆用道路
所有者	浜 岡 町				
測標の種類	三 脚	埋設法	地下		
選点年月日	平成 12 年 12 月 12 日	選点者	不二総合コンサルタント株式会社		
埋設年月日	平成 13 年 2 月 9 日	埋標者	不二総合コンサルタント株式会社		
観測年月日	平成 13 年 12 月 18 日	観測者	不二総合コンサルタント株式会社		
自動車到達地点	西原公民館から南東に500m本点横				
歩 道 状 況	—————				
徒歩時間・距離	—————				
基準点周辺の状況	茶畑				
そ の 他					
備 考	平成 13 年 2 月 9 日 新設				
	柱石長 0.72m GPS測量による。(アンテナ高 2m)				
要 図					
	1/25,000 相 良		平成14年 2月 8日 調製		

基準点成果表

(AREA = 8)

3 級基準点 NO. 64

. . . B 34 41 16.1289 L 138 8 59.4633 N 0 11 57.38	m X -145 497.257 Y -32 078.432 H 127.52 柱石長 0.72
---	--

視準点の名称	平均方向角	距 離		備 考
		縮 尺 係 数	真 数	
③ NO. 124	. . . 69 48 26.6	0.999913	m 304.100	
① NO. 4	139 13 11.7		413.501	
③ NO. 65	275 14 14.4		487.091	
③ NO. 60	334 27 56.2		332.474	

埋標型式	地 — 土	地 中	屋 — 土	標識番号	金属標	NO. 64
------	-----------------------------	-----	-----------------------------	------	-----	--------

GPS 測量による

基準点成果表

(AREA = 8)

3級基準点 No.64

	m	
B 34 41 28.0968	X	-145 142.932
L 138 8 48.4502	Y	-32 361.262
N 0 12 3.71	H	127.188
	シオ付高	39.741

視準点の名称	平均方向角	距離		備考	
		縮尺係数	真数		
③ No.128	111 21 11.2	0.999913	554.155		
③ No.70	214 17 17.4		579.875		
③ No.60	334 27 56.4		332.445		
埋標型式	地上	地下	土	標識番号	石 金属標
GPS測量による					

NO.64

No. _____

No 6 4



No. _____



No. _____

