

3 級 基 準 点 の 記


ふりがな 点 名	NO. 7	1/20万 図名	1/5万 図名	御 前 崎	公共 測 簿 第 40 号 用 紙
		御 前 崎			
選点番号	————	標識番号	金属標	———— NO. 7	
所在地	静岡県小笠郡浜岡町比木843番地9				
				地 目	公衆用道路
所有者					
	静 岡 県				
測標の種類	三 脚	埋設法	地 上		
選点年月日	平成 12 年 11 月 15 日	選点者	不二総合コンサルタント株式会社		
埋設年月日	平成 13 年 1 月 9 日	埋標者	不二総合コンサルタント株式会社		
観測年月日	平成 13 年 12 月 15 日	観測者	不二総合コンサルタント株式会社		
自動車到達地点	朝比奈川に架かる坂え下橋より南東へ450m				
歩道状況	舗 装				
徒歩時間・距離	0m				
基準点周辺の状況	茶 畑				
そ の 他					
備 考	平成 13 年 1 月 9 日 新設				
	柱石長 0.00^m GPS測量による。				

要 図



1/25,000

御 前 崎

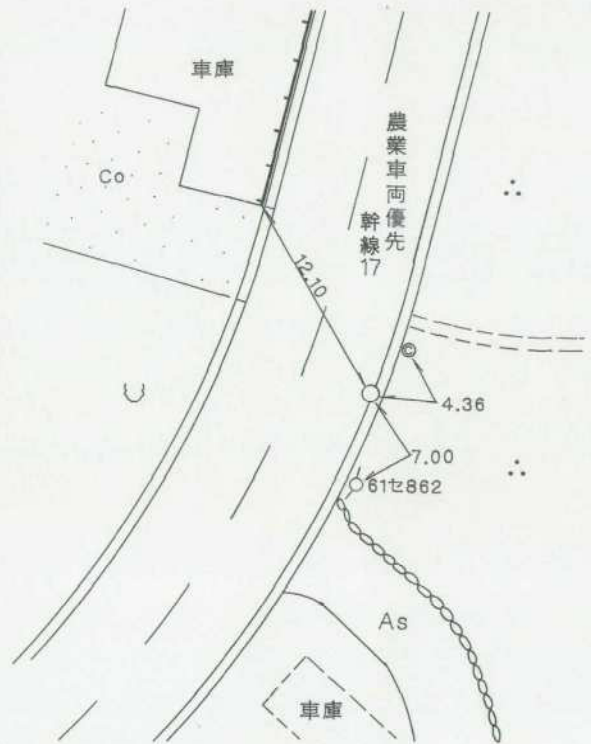

平成 14 年 2 月 18 日

調製

基準点成果表

(AREA 8)

3級基準点 NO.7

	° ' "		m
緯度	34 39 53.4689	X	-148048.689
経度	138 9 54.4047	Y	-30688.732
真北 方向角	0 11 25.72	H	110.54

柱石長

視準点の名称	平均方向角	距離	備考
		縮尺係数	
		0.999912	
		真数	
		m	
③ NO.5	28 29 37.4	184.747	
① NO.19	71 45 34.6	571.116	
③ NO.14	159 39 27.4	522.790	
③ NO.12	192 21 46.8	447.469	
① NO.22	218 45 19.6	404.651	
③ NO.16	231 4 55.4	651.228	
① NO.18	302 17 52.1	462.100	
埋標型式	地上	地下	屋上
		標識番号	標石 金属標
NO. 7			

GPS測量による。

基準点成果表

(AREA = 8)

3級基準点 No. 7

B	34	40	5.4464	X	-147 694.379
L	138	9	43.3842	Y	-30 971.719
N	0	11	32.04	H	110.154
				ジオイド高	39.665

視準点の名称	平均方向角	距離		備考
		縮尺係数	真数	
③ No. 5	28 29 43.6	0.999912	184.793	

埋標型式	地上	地下	屋上	標識番号	石 金属標	NO. 7
------	----	---------------	---------------	------	---------------------	-------

GPS測量による



No. _____

平成12年度

浜岡比木地区

NO.7

遠景

2001年2月9日撮影



No. _____

平成12年度

近景

余 白

No. _____