



3 級基準点の記



公共測量簿第40号用紙

ふりがな 点名	NO. 74		1/20万図名	1/5万図名	掛川
選点番号		標識番号	静岡		
所在地	静岡県御前崎市新野4321番20地先				
所有者	御前崎市				
測標の種類	——	埋設法	地下(保護蓋)上面舗装		
選点年月日	平成 12 年 12 月 13 日	選点者	不二総合コンサルタント株式会社		
埋設年月日	平成 21 年 1 月 27 日	埋設者	大鐘測量設計株式会社		
視測年月日	平成 21 年 1 月 28 日	視測者	大鐘測量設計株式会社		
自動車到達地点	想慈院より北東約300mの篠ヶ谷調整池入り口付近。本点まで運行可能				
歩道状況	——				
徒歩時間・距離	——				
基準点周辺の状況	篠ヶ谷調整池、田、杉林				
その他	平成21年 1月27日 再設 旧設置 平成13年 2月26日				

備考
平成 21 年 1 月 27 日 新設 再設
柱石長 0.672 m
引照点による復旧。

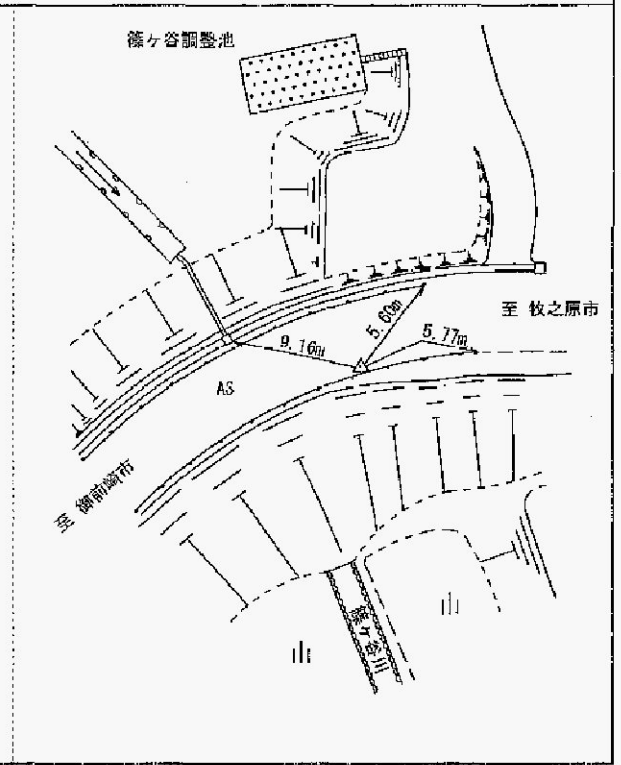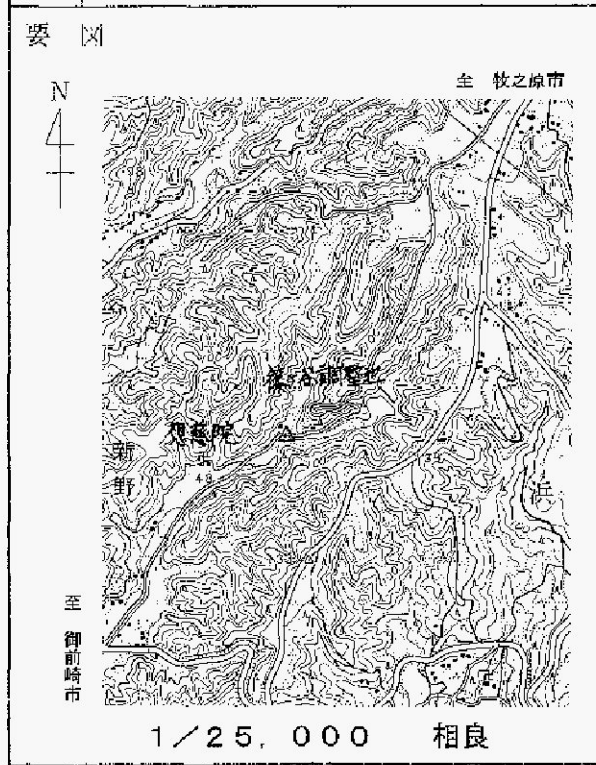

調製 平成 21 年 1 月 29 日

基 準 点 成 果 表

(座標系 8)

3級基準点 () NO. 74

緯 度 34 40 51.8901 ≒ X ^m - 146 239.910 ≒

経 度 138 8 13.7039 ≒ Y - 33 245.624 ≒

真北方向角 0 12 23.30 ≒ H ^m 58.85 ≒

柱石長 0.672 ≒

視準点の名称	平均方向角	距離		備考
		縮尺係数	離	
		0.999914 ≒		
③ NO. 71	50 35 16.0 ≒		^m 268.299 ≒	
③ NO. 79	237 37 48.2 ≒		493.437 ≒	
埋標型式	地下 ≒	標識番号	金属標	NO. 74
平成21年 1月27日 再設 ≒				

