

3 級 基 準 点 の 記

ふりがな 点 名	No.77	1/20万 図名	1/5万 図名	掛 川	公共 測 簿 第 40 号 用 紙
		静 岡			
選点番号		標識番号	No.77		
所 在 地	静岡県小笠郡浜岡町上朝比奈3482-5地先				地 目 公衆用道路
所 有 者	浜 岡 町				
測標の種類	三 脚	埋設法	地上		
選点年月日	平成 12 年 12 月 13 日	選点者	不二総合コンサルタント株式会社		
埋設年月日	平成 13 年 2 月 21 日	埋標者	不二総合コンサルタント株式会社		
観測年月日	平成 13 年 12 月 18 日	観測者	不二総合コンサルタント株式会社		
自動車到達地点	横舟公民館から北へ550m本点横				
歩 道 状 況	_____				
徒歩時間・距離	_____				
基準点周辺の状況	茶畑				
そ の 他					
備 考	平成 13 年 2 月 21 日 新設				
	柱石長 0.000 GPS測量による。(アンテナ高 4.5 m)				
要 図					

基準点成果表

(AREA = 8)

3 級基準点 NO. 77

B 34 40 47.2122 L 138 9 8.8255 N 0 11 51.91	^m X -146 388.981 Y -31 843.255 H 57.36
---	--

視準点の名称	平均方向角	距 離	備 考
		縮 尺 係 数 0.999912	
①NO. 7	69 27 51.8	真 数 ^m 332.795	
③ NO. 83	174 6 27.5	394.408	
③ NO. 75	298 24 10.2	378.811	

埋標型式	地 上	地 中	屋 上	標識番号	金属標	NO. 77
------	-----	----------------	----------------	------	-----	--------

GPS測量による

基準点成果表

(AREA = 8)

3級基準点 No. 77

	m
B 34 40 59.1834	X -146 034.653
L 138 8 57.8109	Y -32 126.131
N 0 11 58.24	H 57.011
	シボ高 39.713

視準点の名称	平均方向角	距離	備考
		縮尺係数 0.999913	
		真数	
③ No. 83	174 6 29.0	m 394.427	
① No. 8	255 11 57.6	459.625	

埋標型式	地上	地下	屋上	標識番号	標石 金属標	NO. 77
------	----	---------------	---------------	------	-----------	--------

GPS測量による




No. _____

No. 77



No. _____

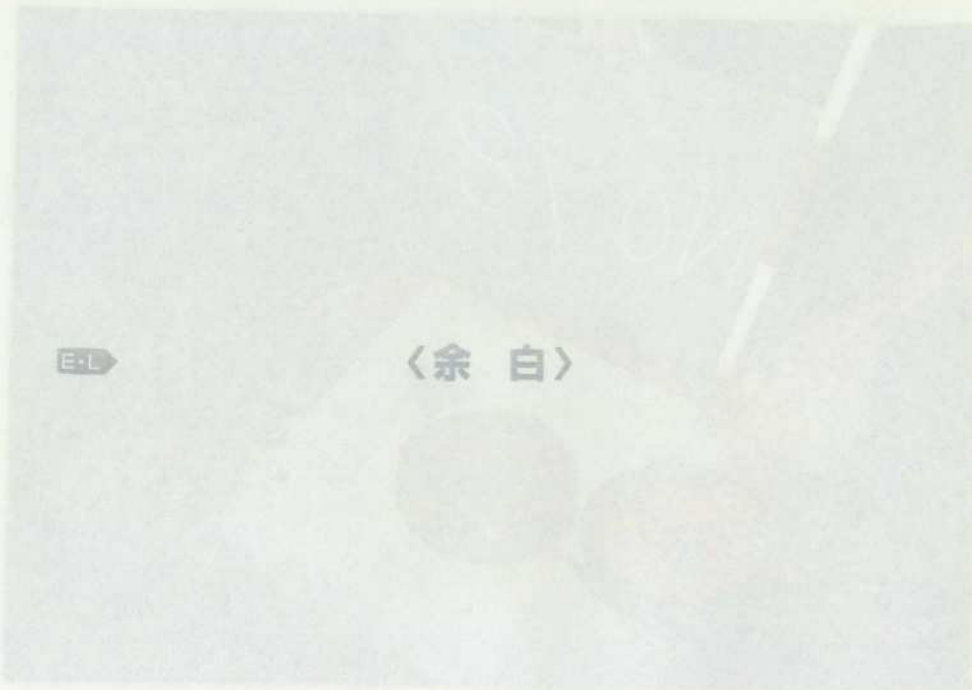

No. _____