


### 3 級 基 準 点 の 記


ふりがな 点 名	No.79	1/20万 図名 静岡	1/5万 図名	掛 川	公共測簿第40号用紙
選点番号	標識番号	No.79			
所在地	静岡県小笠郡浜岡町新野4293-10地先			地 目	公衆用道路
所有者	浜 岡 町				
測標の種類	三 脚	埋設法	地下		
選点年月日	平成 12 年 12 月 13 日	選点者	不二総合コンサルタント株式会社		
埋設年月日	平成 13 年 2 月 26 日	埋標者	不二総合コンサルタント株式会社		
観測年月日	平成 13 年 12 月 24 日	観測者	不二総合コンサルタント株式会社		
自動車到達地点	想慈院より南西に150m				
歩道状況	_____				
徒歩時間・距離	_____				
基準点周辺の状況	田				
そ の 他					
備 考	平成 13 年 2 月 26 日 新設 柱石長 0.72 GPS測量による。(アンテナ高 4.5 m)				

要 図

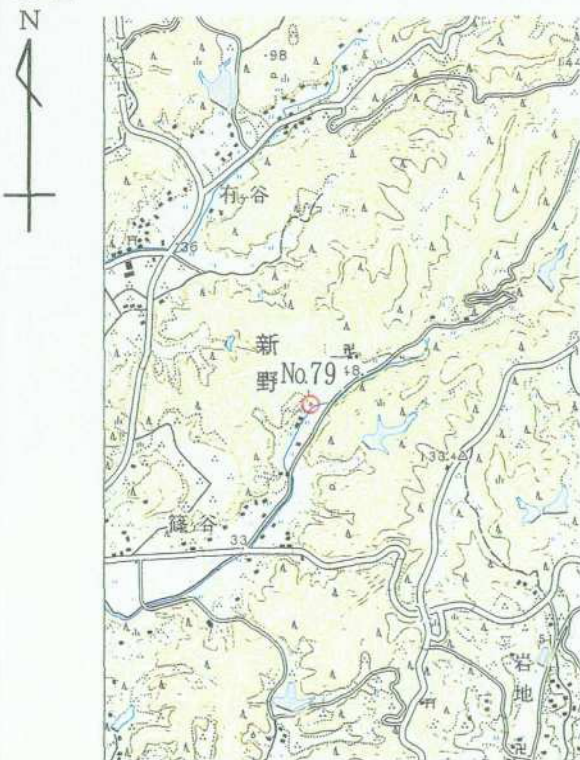

1/25,000

相 良

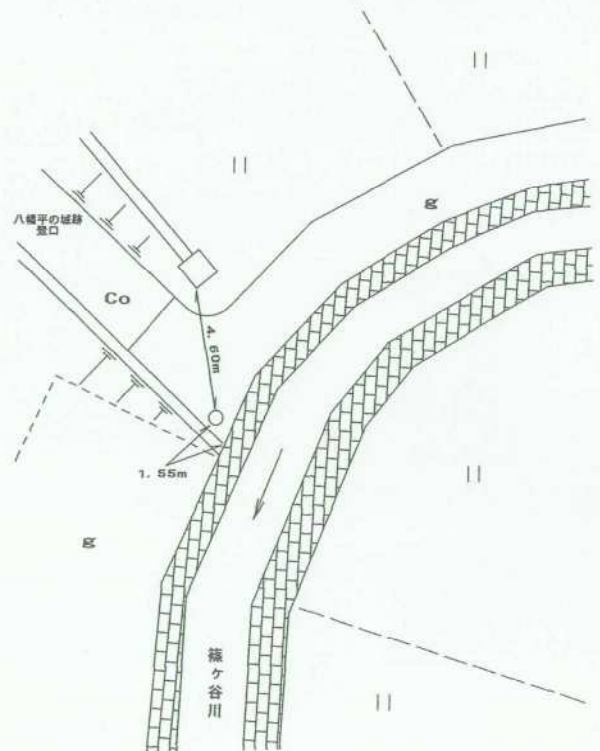

平成14年 2月 8日 調製

## 基準点成果表

( AREA = 8 )

### 3 級基準点 NO. 79

B 34 40 43.2672	X -146 504.065
L 138 7 57.3680	Y -33 662.349
m	
N 0 12 32.55	H 40.00
	柱石長 0.72

視準点の名称	平均方向角	距 離		備 考
		縮 尺 係 数	真 数	
		0.999914		
③ NO. 74	57 37 48.2		493.437	
Ⅲ篠ヶ谷	109 18 31.1		518.830	
③ NO. 84	194 4 8.5		271.566	
①NO. 5	281 11 34.6		848.776	
埋標型式	地——土	地 中	屋——土	標識番号
				金属標
NO. 79				

GPS測量による





No. \_\_\_\_\_

No. 79



No. \_\_\_\_\_



No. \_\_\_\_\_