


### 3 級 基 準 点 の 記


ふりがな 点 名	No.82	1/20万 図名	1/5万 図名	掛 川	公共 測 簿 第 40 号 用 紙
		静 岡			
選点番号		標識番号	No.82		
所在地	静岡県小笠郡浜岡町新野4006-2地先				
			地 目	公衆用道路	
所有者	浜 岡 町				
測標の種類	三 脚	埋設法	地下		
選点年月日	平成 12 年 12 月 13 日	選点者	不二総合コンサルタント株式会社		
埋設年月日	平成 13 年 2 月 26 日	埋標者	不二総合コンサルタント株式会社		
観測年月日	平成 13 年 12 月 26 日	観測者	不二総合コンサルタント株式会社		
自動車到達地点	篠ヶ谷公会堂から北東に350m本点横				
歩道状況	_____				
徒歩時間・距離	_____				
基準点周辺の状況	茶畑				
そ の 他					

備	平成 13 年 2 月 26 日 新設
考	m
	柱石長 0.72 GPS測量による。(アンテナ高 3 m)

要 図

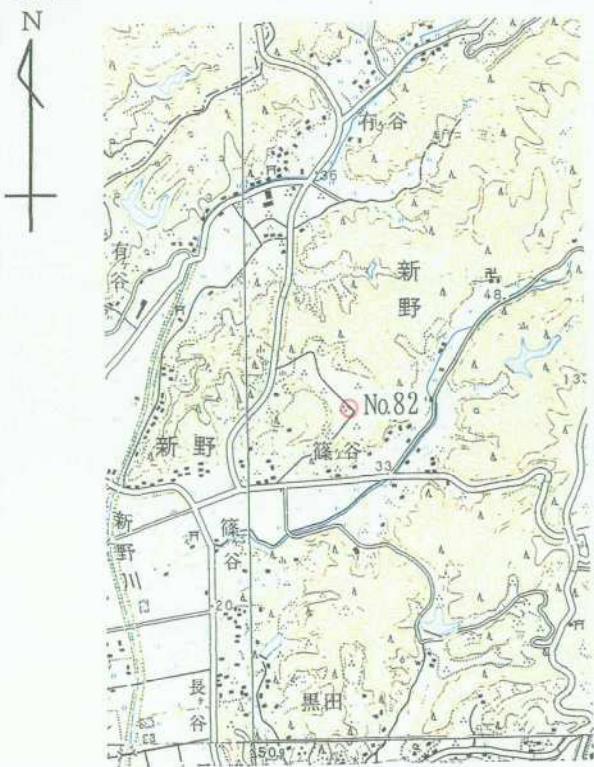

1/25,000 相 良

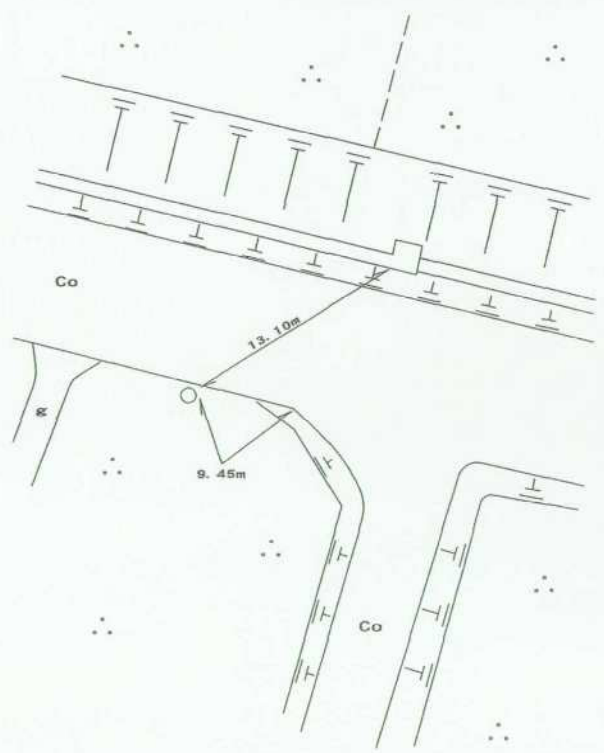

平成14年 2月 8日 調製

## 基準点成果表

( AREA 8 )

### 3 級基準点 NO. 82

B 34 40 35.0964	X <sup>m</sup> -146 754.533
L 138 7 43.7796	Y -34 009.117
 N 0 12 40.24	 H 53.92
	柱石長 0.72

視準点の名称	平均方向角	距 離		備 考		
		縮 尺 係 数	真 数			
③ NO. 84	92 38 12.3	0.999914	<sup>m</sup> 281.080			
③ NO. 88	225 11 53.3		332.289			
① NO. 5	310 31 15.3		639.113			
埋標型式	<del>地</del> <del>上</del>	地 中	<del>屋</del> <del>上</del>	標識番号	金属標	NO. 82
GPS 測量による						

## 基準点成果表

( AREA = 8 )

### 3級基準点 No. 8 2

<p style="text-align: center;">. , "</p> <p>B 34 40 47.0630 .</p> <p>L 138 7 32.7749 .</p> <p>N 0 12 46.56 .</p>	<p style="text-align: center;">m</p> <p>X -146 400.320 .</p> <p>Y -34 291.925 .</p> <p>H 53.623 .</p> <p>シメ高 39.668 .</p> <p>柱石長 0.720 .</p>
--	--

視準点の名称	平均方向角	距 離		備 考		
		縮 尺 係 数	真 数			
③ No. 8 8 .	. , "	0.999914 .	m 332.305 .			
① No. 5 .	225 12 22.9 . 310 31 18.4 .		639.089 .			
埋標型式	<del>地</del> <del>上</del>	地 下	<del>埋</del> <del>土</del>	標識番号	標 <del>石</del> 金 属 標	NO. 82 .

GPS測量による

No. \_\_\_\_\_

No 8 2



No. \_\_\_\_\_



No. \_\_\_\_\_

