



3 級 基 準 点 の 記

ふりがな 点 名	No.83	1/20万 図名	1/5万 図名	掛 川	☑	公 共 測 簿 第	
		静 岡	☑				
選点番号		標識番号	No.83		☑		
所在地	静岡県小笠郡浜岡町上朝比奈3544-1地先					☑	簿 第
				地 目	公衆用道路		
所有者	浜 岡 町					☑	40 号
測標の種類	三 脚	☑	埋設法	地上	☑	用 紙	
選点年月日	平成 12 年 12 月 13 日	☑	選点者	不二総合コンサルタント株式会社	☑		
埋設年月日	平成 13 年 2 月 21 日	☑	埋標者	不二総合コンサルタント株式会社	☑		
観測年月日	平成 13 年 12 月 19 日	☑	観測者	不二総合コンサルタント株式会社	☑		
自動車到達地点	横舟公民館から北へ200m本点横					☑	
歩道状況	_____						
徒歩時間・距離	_____						
基準点周辺の状況	茶畑					☑	
そ の 他							
備 考	平成 13 年 2 月 21 日 新設 ☑						
	柱石長 0.000 m ☑ GPS測量による。(アンテナ高 2.5 m)						

要 図

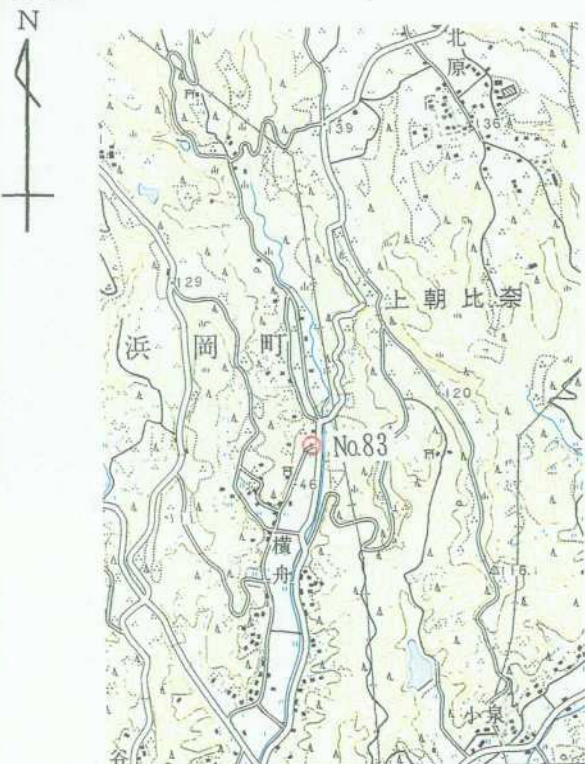

1/25,000 相 良

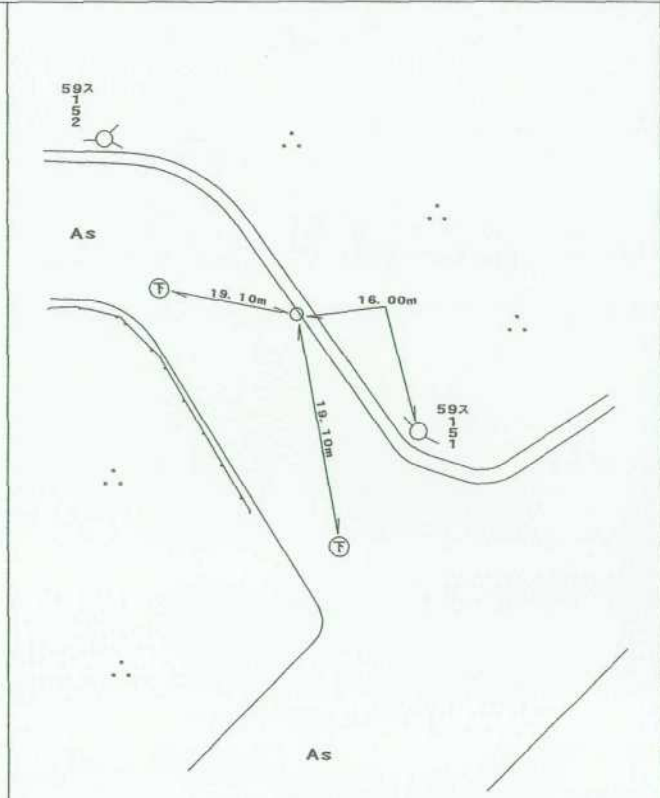

基準点成果表

(AREA = 8)

3 級基準点 NO. 83

. . . B 34 40 34.4839 L 138 9 10.4694 N 0 11 50.91	m X 146 781.270 Y -31 802.768 H 47.28
---	--

視準点の名称	平均方向角	距 離		備 考
		縮 尺 係 数	真 尺 係 数	
③ NO. 134	. . . 43 14 6.9	0.999912	m 337.282	
③ NO. 87	194 0 56.6		286.722	
③ NO. 80	275 17 54.0		438.275	
③ NO. 77	354 6 27.5		394.408	

埋標型式	地 上	地 中	屋 上	標識番号	金属標	NO. 83
------	-----	----------------	----------------	------	-----	--------

GPS測量による

基準点成果表

(AREA = 8)

3級基準点 No.83

	" . , . "		m		
B	34 40	46.4559 .	X	-146 426.962 .	
L	138 8	59.4551 .	Y	-32 085.645 .	
N	0 11	57.24 .	H	46.948 .	
			シオト高	39.699 .	

視準点の名称	平均方向角	距 離		備 考	
		縮 尺 係 数	真 数		
③ No.87 .	194 0 55.3 .	0.999913	286.727 .		
①No.8 .	299 33 15.2 .		557.385 .		
③ No.77 .	354 6 29.0 .		394.427 .		
埋標型式	地 上	地 下	屋 上	標識番号	標 石 金 属 標

NO.83 .

GPS測量による



No. _____

No 8 3



No. _____

No. _____



〈余白〉