


3 級 基 準 点 の 記


ふりがな 点 名	No.84	1/20万 図名	1/5万 図名	掛 川	公共 簿 第 40 号 用 紙
		静岡			
選点番号		標識番号	No.84		
所在地	静岡県小笠郡浜岡町新野4223-4番地				
			地 目	公衆用道路	
所有者	浜 岡 町				
測標の種類	三 脚	埋設法	地上		
選点年月日	平成 12 年 12 月 13 日	選点者	不二総合コンサルタント株式会社		
埋設年月日	平成 13 年 2 月 26 日	埋標者	不二総合コンサルタント株式会社		
観測年月日	平成 13 年 12 月 26 日	観測者	不二総合コンサルタント株式会社		
自動車到達地点	牛蒡橋横				
歩道状況	_____				
徒歩時間・距離	_____				
基準点周辺の状況	南側田、西側篠ヶ谷川				
そ の 他					
備 考	平成 13 年 2 月 26 日 新設				
	柱石長 0.000m GPS測量による。(アンテナ高 2.5m)				

要 図

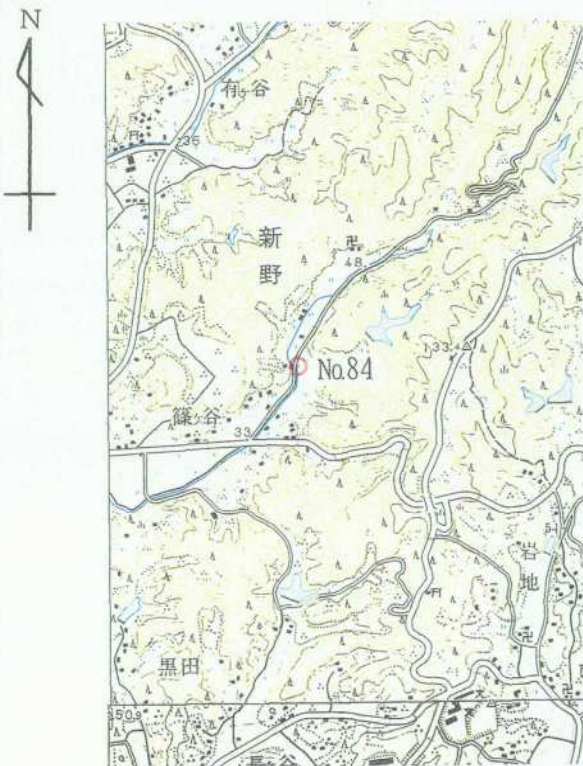

1/25,000

相 良

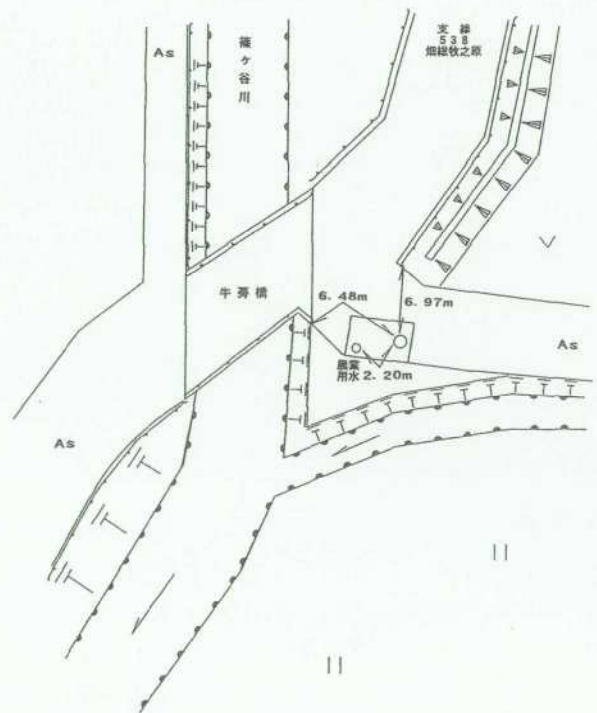

平成14年 2月 8日 調製

基準点成果表

(AREA = 8)

3 級基準点 NO. 84

	° ' ''				m
B	34	40	34.7102	X	-146 767.462
L	138	7	54.8123	Y	33 728.359
N	0	12	33.96	H	35.59

視準点の名称	平均方向角	距 離		備 考		
		縮 尺 係 数	真 数			
③ NO. 79	° ' '' 14 4 8.5	0.999914	m 271.566			
③ NO. 82	272 38 12.3		281.080			
埋標型式	地 上	地 中	屋 上	標識番号	金属標	NO. 84

GPS測量による

基準点成果表

(AREA = 8)

3級基準点 No. 84

							m
B	34	40	46.6777	X	-146	413.233	
L	138	7	43.8068	Y	-34	011.166	
N	0	12	40.28	H		35.298	
				シメ高		39.671	

視準点の名称	平均方向角	距離		備考
		縮尺係数	真数	
③ No. 79	14 4 4.7	0.99914	m 271.583	

埋標型式	地上	地下	屋上	標識番号	石 金属標	No. 84
------	----	---------------	---------------	------	---------------------	--------

GPS測量による

No. _____

No 8 4



No. _____



No. _____

<余 白>

