


3 級 基 準 点 の 記


ふりがな 点 名	No.86	1/20万 図名 静 岡	1/5万 図名	掛 川	公共測簿第40号用紙
選点番号		標識番号	No.86		
所在地	静岡県小笠郡浜岡町上朝比奈3671-4番地			地 目	墓地
所有者	静岡県小笠郡浜岡町上朝比奈3750番地 水野三良治、増田昇一				
測標の種類	三 脚	埋設法	地上		
選点年月日	平成 12 年 12 月 13 日	選点者	不二総合コンサルタント株式会社		
埋設年月日	平成 13 年 2 月 20 日	埋標者	不二総合コンサルタント株式会社		
観測年月日	平成 13 年 12 月 19 日	観測者	不二総合コンサルタント株式会社		
自動車到達地点	墓地横				
歩 道 状 況	—————				
徒歩時間・距離	—————				
基準点周辺の状況	墓地				
そ の 他					
備 考	平成 13 年 2 月 20 日 新設 柱石長 0.000m GPS測量による。(アンテナ高 2m)				

要 図

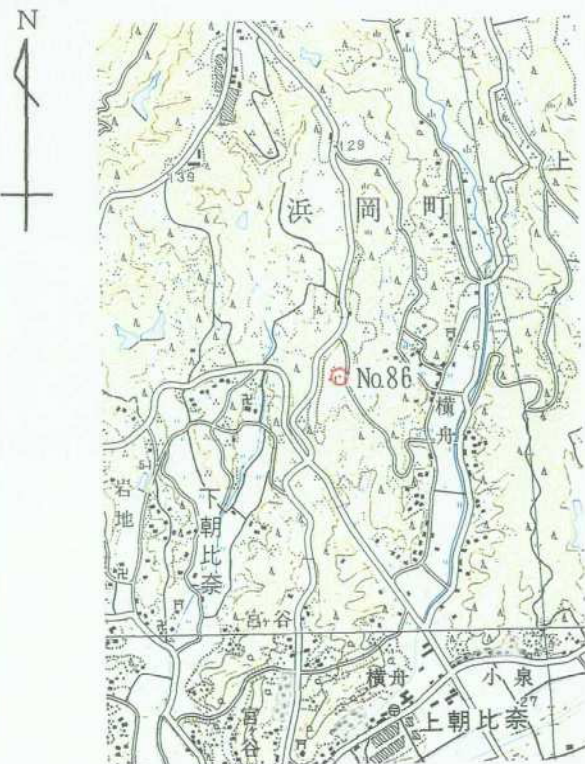

1/25,000

相 良

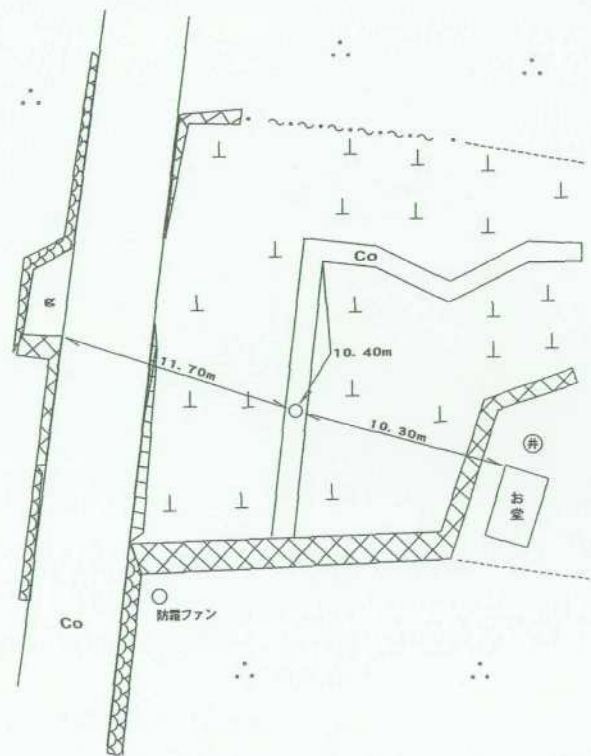

平成14年 2月 8日 調製

基準点成果表

(AREA = 8)

3 級基準点 NO. 86

B 34 40 26.6148	X ^m -147 022.092
L 138 8 52.1565	Y -32 269.713
N 0 12 1.29	H 108.23

視準点の名称	平均方向角	距 離	備 考
		縮 尺 係 数 0.999913	
③ NO. 80	6 12 16.4	真 数 ^m 282.972	
③ NO. 87	95 21 58.4	399.295	
③ NO. 85	283 31 2.0	342.430	

埋標型式	地 上	地 中	屋 上	標識番号	金属標	NO. 86
------	-----	----------------	----------------	------	-----	--------

GPS測量による

基準点成果表

(AREA = 8)

3級基準点 No.86

	m				
B	34 40	38.5865	X	-146 667.805	
L	138 8	41.1443	Y	-32 552.582	
N	0 12	7.62	H	107.901	
			シオト高	39.684	

視準点の名称	平均方向角	距 離		備 考
		縮 尺 係 数	真 数	
③ No.80	6 12 21.2	0.999913	282.970	

埋標型式	地 上	地 下	量 主	標識番号	石 標 金属標	NO.86
------	-----	----------------	----------------	------	-----------------------	-------

GPS測量による

No. _____

No. 86



No. _____



No. _____

<余白>

E-L