
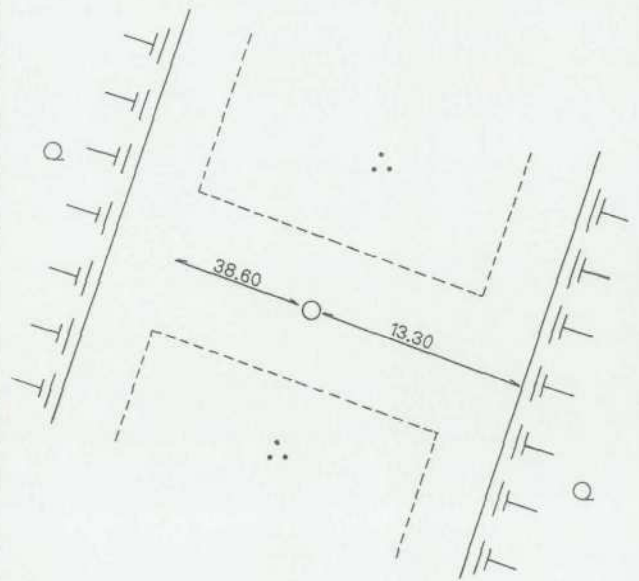


3 級 基 準 点 の 記

ふりがな 点 名		1/20万 図名	1/5万 図名	御 前 崎	公共 測 簿 第 40 号 用 紙
	NO. 9	御 前 崎			
選点番号	—————	標 識 番 号	金 属 標	————— NO. 9	
所 在 地	静岡県小笠郡浜岡町比木36番地2				
				地 目	畑
所 有 者	静岡県小笠郡浜岡町比木56番地				
	植田 勇				
測標の種類	三 脚	埋設法	地 下		
選点年月日	平成 12 年 11 月 13 日	選点者	不二総合コンサルタント株式会社		
埋設年月日	平成 13 年 1 月 11 日	埋標者	不二総合コンサルタント株式会社		
観測年月日	平成 13 年 12 月 17 日	観測者	不二総合コンサルタント株式会社		
自動車到達地点	深沢池より北西へ150m				
歩 道 状 況	未 舗 装				
徒歩時間・距離	0m				
基準点周辺の状況	茶 畑				
そ の 他					

備 考
平成 13 年 1 月 11 日 新設
柱石長 0.72^m
GPS測量による。

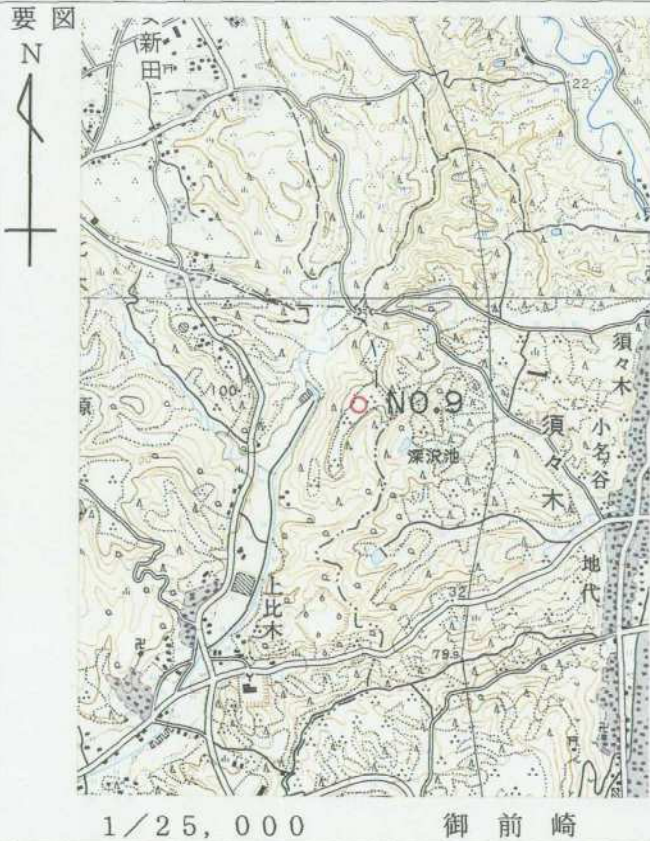

基準点成果表

(AREA 8)

3級基準点 NO.9

緯度	34 39 48.5735	X	-148205.464
経度	138 11 6.9479	Y	-28842.591
真北 方向角	0 10 44.43	H	106.54
		柱石長	0.72

視準点の名称	平均方向角	距離		備考
		縮尺係数	真数	
		0.999910		
③ NO.10	202 50 26.7		187.256	
③ NO.8	266 38 32.5		476.022	
① NO.20	338 44 18.8		268.107	
埋標型式	地上	地下	量土	標識番号
				標石 金属標
NO. 9				

GPS測量による。

基準点成果表

(AREA = 8)

3級基準点 No. 9

	. , "				m
B	34 40	0.5559	X	-147 851.078	
L	138 10	55.9215	Y	-29 125.585	
N	0 10	50.76	H	106.039	
			ジオイド高	39.671	
			柱石長	0.720	

視準点の名称	平均方向角	距離		備考	
		縮尺係数	真数		
③ No. 1 0	202 50 30.6	0.999910	187.288		
埋標型式	地 上	地 下	屋 上	標識番号	NO. 9
GPS測量による					

標 石
金 属 標



No. _____

平成12年度

浜岡比木地区

NO.9

遠景

2001年2月14日撮影



No. _____

平成12年度

近景



No. _____

平成12年度

近景