


3 級 基 準 点 の 記

ふりがな 点 名	No.94	1/20万 図名 静岡	1/5万 図名	掛 川	公共測簿第40号用紙
選点番号		標識番号	No.94		
所在地	静岡県小笠郡浜岡町新野1585-13番地			地 目	公衆用道路
所有者	静 岡 県				
測標の種類	三 脚	埋設法	地上		
選点年月日	平成 12 年 12 月 12 日	選点者	不二総合コンサルタント株式会社		
埋設年月日	平成 13 年 2 月 8 日	埋標者	不二総合コンサルタント株式会社		
観測年月日	平成 13 年 12 月 28 日	観測者	不二総合コンサルタント株式会社		
自動車到達地点	県道掛川浜岡線旧道、佐栗谷トンネルから80m 本点横				
歩 道 状 況	—————				
徒歩時間・距離	—————				
基準点周辺の状況	茶畑				
そ の 他					
備 考	平成 13 年 2 月 8 日 新設 柱石長 0.000 GPS測量による。(アンテナ高 3 m)				

要 図



1/25,000 下平川

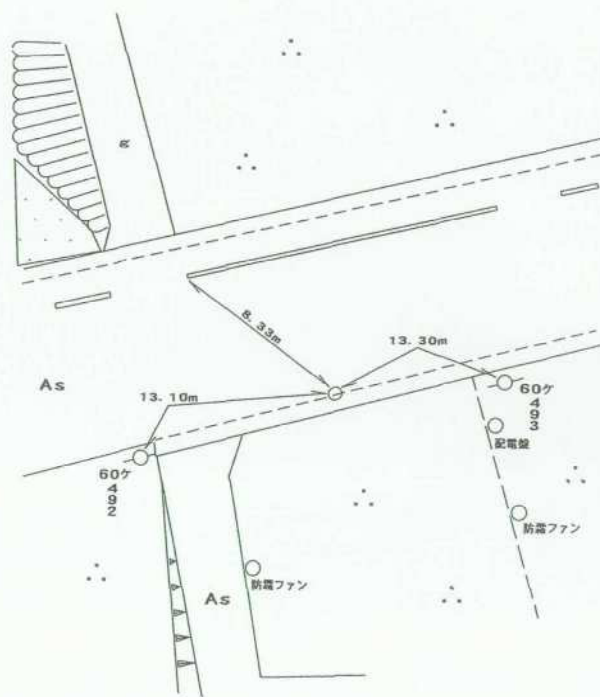

基準点成果表

(AREA = 8)

3 級基準点 NO. 94

° ' " B 34 40 11.7222 L 138 6 49.3239 N 0 13 11.09	m X -147 469.456 Y 35 397.878 H 26.44
---	--

視準点の名称	平均方向角	距	離	備 考
		縮 尺 係 数		
		0.999915		
		真 数		
③ NO. 90	35 34 31.6	m 480.168		
① NO. 13	63 59 25.5	619.327		
① NO. 17	176 20 13.5	367.484		

埋標型式	地	上	地	中	屋	上	標識番号	金属標	NO. 94
------	---	---	--------------	--------------	--------------	--------------	------	-----	--------

GPS 測量による

基準点成果表

(AREA = 8)

3級基準点 No. 94

	"				m
B	34	40	23.6910	X	-147 115.211
L	138	6	38.3223	Y	-35 680.741
N	0	13	17.42	H	26.103
				標高	39.616

視準点の名称	平均方向角	距 離		備 考	
		縮 尺 係 数	真 数		
①No. 13	63 59 27.0	0.999916	619.328		
埋標型式	地 上	地 下	土 臺	標識番号	標 石 金 属 標

NO. 94

GPS測量による

No. _____

No. 94



No. _____



No. _____

<余白>

E-L