


3 級 基 準 点 の 記


ふりがな 点 名	No.95	1/20万 図名	1/5万 図名	掛 川	公共 測 簿 第 40 号 用 紙
		静 岡			
選点番号		標識番号	No.95		
所 在 地	静岡県小笠郡浜岡町新野4873-1番地				
		地 目	溜 池		
所 有 者	新野財産区 代表下島 隆				
測標の種類	三 脚	埋設法	地下		
選点年月日	平成 12 年 12 月 13 日	選点者	不二総合コンサルタント株式会社		
埋設年月日	平成 13 年 2 月 27 日	埋標者	不二総合コンサルタント株式会社		
観測年月日	平成 13 年 12 月 26 日	観測者	不二総合コンサルタント株式会社		
自動車到達地点	射矢ヶ谷池横				
歩 道 状 況	_____				
徒歩時間・距離	_____				
基準点周辺の状況	北側溜池				
そ の 他					
備 考	平成 13 年 2 月 27 日 新設				
	柱石長 0.72m GPS測量による。(アンテナ高 4.5m)				

要 図

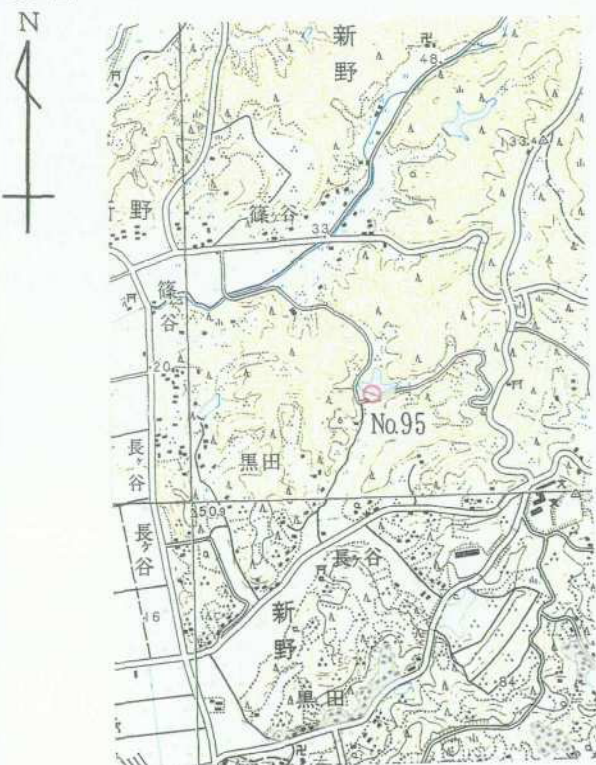

1/25,000

相 良

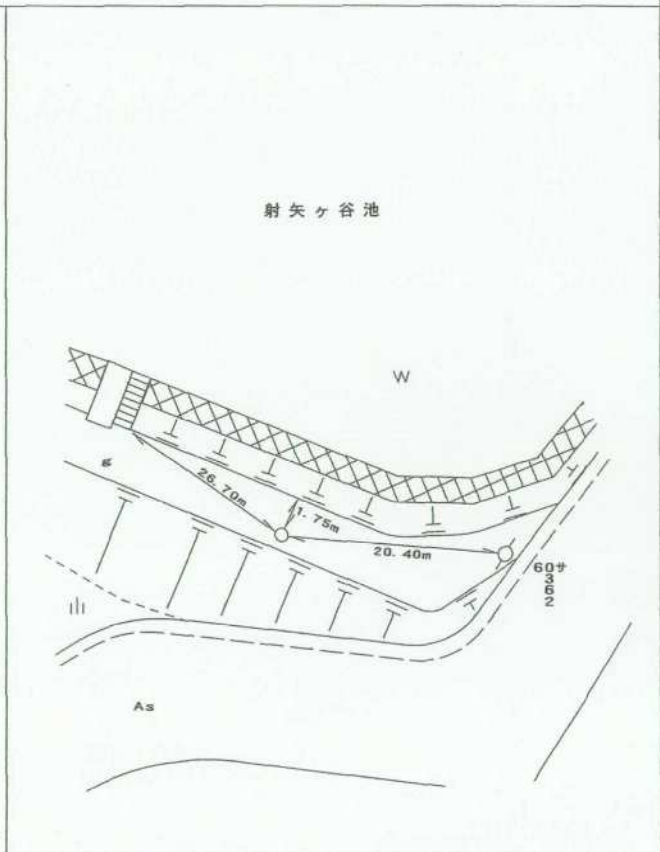

平成14年 2月 8日 調製

基準点成果表

(AREA = 8)

3 級基準点 NO. 95

. . . B 34 40 10.6656 L 138 7 54.2973 N 0 12 34.12	m X 147 508.203 Y 33 744.176 m 柱石長 38.43 0.72
---	--

視準点の名称	平均方向角	距 離		備 考
		縮 尺 係 数	真 数	
③ NO. 89	. . . 9 2 19.7	0.999914	496.995	
① NO. 16	108 57 37.1		449.289	
③ NO. 102	207 12 26.2		386.683	

埋標型式	地 上	地 中	地 上	標識番号	金属標	NO. 95
------	---------------------------	-----	---------------------------	------	-----	--------

GPS 測量による

基準点成果表

(AREA = 8)

3級基準点 No. 95

	m				
B 34 40 22.6366		X	-147 153.946		
L 138 7 43.2898		Y	-34 027.057		
N 0 12 40.45		H	38.131		
		ジオイド高	39.644		
		柱石長	0.720		

視準点の名称	平均方向角	距 離		備 考	
		縮 尺 係 数	真 数		
③ No. 8 9	9 2 28.4	0.999914	496.997		
③ No. 1 0 2	207 12 28.1		386.686		
埋標型式	地 上	地 下	量 土	標識番号	標 石 金属標
NO. 95					

GPS測量による



No. _____

No 9 5



No. _____



No. _____