

3 級 基 準 点 の 記

ふりがな 点 名	No.97		1/20万 図名 静 岡	1/5万 図名	掛 川	公共 測 簿 第 40 号 用 紙	
選点番号		標識番号	No.97				
所在地	静岡県小笠郡浜岡町下朝比奈292-3番地				地 目		公衆用道路
所有者	浜 岡 町						
測標の種類	三 脚	埋設法	地下				
選点年月日	平成 12 年 12 月 13 日	選点者	不二総合コンサルタント株式会社				
埋設年月日	平成 13 年 2 月 19 日	埋標者	不二総合コンサルタント株式会社				
観測年月日	平成 13 年 12 月 21 日	観測者	不二総合コンサルタント株式会社				
自動車到達地点	閑田院から南へ400m本点横						
歩道状況	_____						
徒歩時間・距離	_____						
基準点周辺の状況	東側山林、西側田						
そ の 他							
備 考	平成 13 年 2 月 19 日 新設 柱石長 0.72 GPS測量による。(アンテナ高 3 m)						
要 図							

基準点成果表

(AREA = 8)

3 級基準点 NO. 97

	° ' "				m
B	34	40	9.1137	X	147 560.037
L	138	8	38.2026	Y	32 626.781
N	0	12	9.14	H	37.43
				柱石長	0.72

視準点の名称	平均方向角	距 離		備 考		
		縮 尺 係 数	真 数			
	° ' "	0.999913	m			
③ NO. 100	199 33 10.7		304.435			
① NO. 15	355 53 18.0		240.807			
埋標型式	地 上	地 中	屋 上	標識番号	金属標	NO. 97

GPS 測量による

基準点成果表

(AREA = 8)

3級基準点 No. 97

	. , "				m
B	34 40	21.0866	X	-147 205.758	
L	138 8	27.1914	Y	-32 909.671	
N	0 12	15.47	H	37.132	
			ジオイド高	39.659	
			柱石長	0.720	

視準点の名称	平均方向角	距離		備考	
		縮尺係数	真数		
③ No. 100	. , " 199 33 14.6	0.999913	m 304.434		
① No. 15	355 53 24.4		240.804		
埋標型式	地 上	地下	屋 上	標識番号	石 金属標

NO. 97

GPS測量による




No. _____

No. 97



No. _____

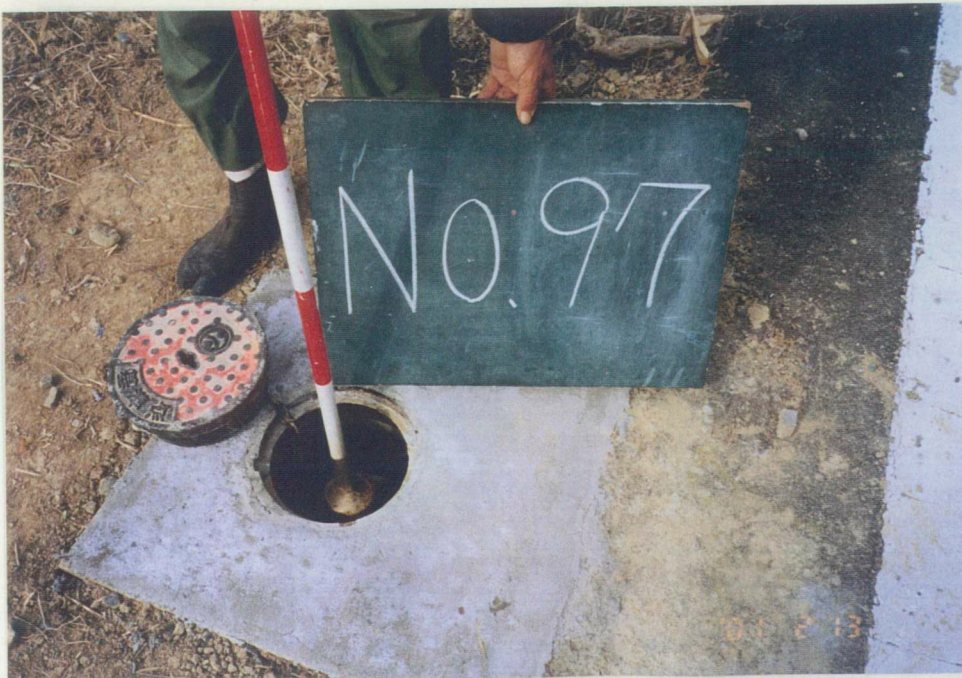

No. _____