
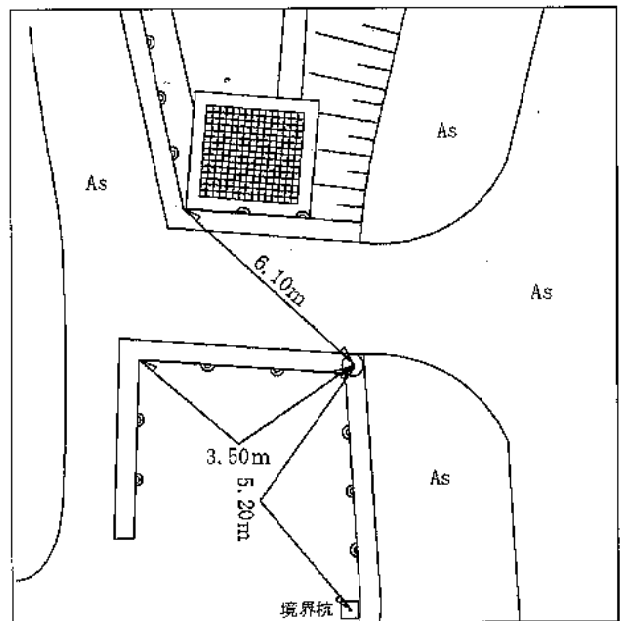


3 級 基 準 点 の 記

ふりがな 点 名	NO. 98	1/20万図名	1/2.5万図名	御前崎
		御前崎		
選点番号	第 号	設置区分	地上	(保護石 個)
標識番号	金属標 第 NO. 98 号	柱石長		
所在地	御前崎市下朝比奈1375-10			
				地目
所有者	静岡県			
選点年月日	平成23年 2月10日	選点者	不二総合コンサルタント株式会社	
設置年月日	平成23年 2月18日	設置者	不二総合コンサルタント株式会社	
観測年月日	平成23年 2月18日	観測者	不二総合コンサルタント株式会社	
自動車到達地点	本点脇			
歩道状況	アスファルト舗装			
徒歩時間(距離)	0			
点周囲の状況	歩道脇にあり			
履歴(1)				
履歴(2)				
備考				

要 図 縮尺：1/2.5万

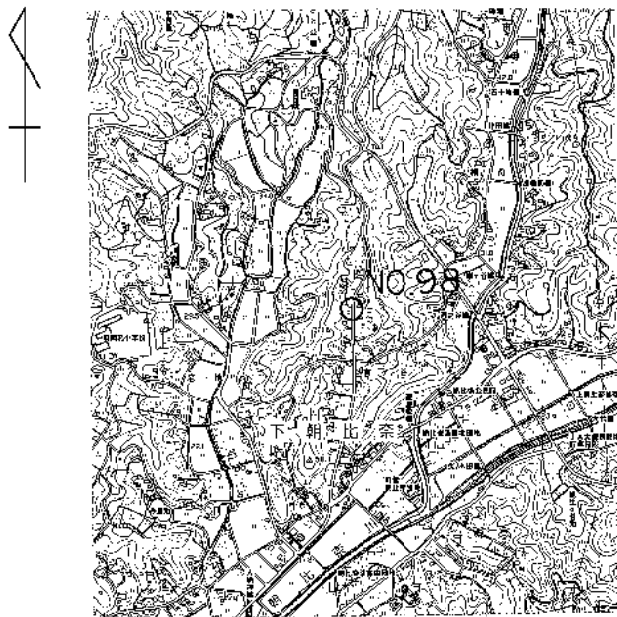

基準点成果表

(座標系 8)

3級基準点 NO. 98

	° ' "				
緯度		34 40 01.2167	″	X	- 147 804.074
経度		138 08 46.4587	″	Y	- 32 417.484
					m
真北方向角		0 12 04.4	″	H	35.213

視準点の名称	平均方向角	距離		備考
		縮尺係数	離	
		0.999913		
③ NO. 105	174 31 33.8		169.219	
埋標型式	地上		標識番号	金属標 NO. 98

基準点成果表

(AREA = 8)

3級基準点 No. 98

	m				
B 34 40 14.6501		X	-147 404.878		
L 138 8 35.9879		Y	-32 686.449		
N 0 12 10.43		H	37.265		
		シオ付高	39.656		
		柱石長	0.720		

視準点の名称	平均方向角	距離		備考
		縮尺係数	真数	
③ No. 101	100 41 44.4	0.999913	408.912	
③ No. 105	179 24 39.9		213.371	
③ No. 100	254 53 53.3		336.765	
③ No. 92	355 8 38.5		425.590	

埋標型式	地 上	地 下	屋 上	標識番号	石 標 金 属 標	NO. 98
GPS測量による						



近景



遠景