
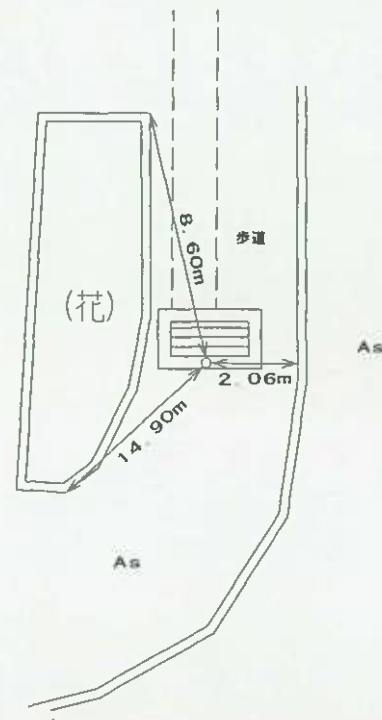


1 級 基 準 点 の 記

ふりがな 点 名	No. 3	1/20万 図名	1/5万 図名	掛 川
		静 岡		
選点番号		標識番号	No. 3	
所在地	静岡県小笠郡浜岡町新野3619-8番地地先			地 目 公衆用道路
	静 岡 県			
測標の種類	三脚	埋設法	地上	
選点年月日	平成 11 年 2 月 3 日	選点者	不二総合コンサルタント株式会社	
埋設年月日	平成 12 年 1 月 10 日	埋標者	不二総合コンサルタント株式会社	
観測年月日	平成 12 年 12 月 14 日	観測者	不二総合コンサルタント株式会社	
自動車到達地点	朝比奈西原公会堂より南へ 800m			
歩道状況	—————			
徒歩時間・距離	—————			
基準点周辺の状況	茶畑 本点は、歩道内集水マスに有り			
そ の 他				
備 考	平成 12 年 1 月 10 日 新設			
	柱石長 0.000m GPS測量による。(アンテナ高 2m)			

公共測簿第40号用紙

要 図

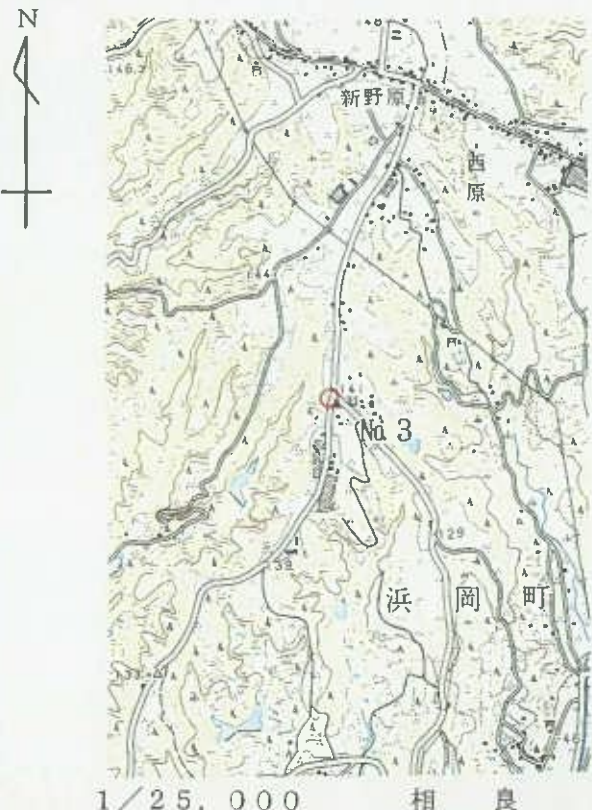

基準点成果表

(AREA = 8)

1 級基準点 NO. 3

	" . . "				m
緯度	34 41	7.3946		X	-145 764.645
経度	138 8	40.3248		Y	-32 566.425
真北 方向角	0 12	8.23		H	138.04

視準点の名称	平均方向角	距離		備考		
		縮尺係数	真数			
① NO. 1	12 23 39.2	0.999913	852.209			
① NO. 8	159 23 56.3		792.428			
① NO. 2	285 53 31.5		1026.488			
埋標型式	地上	地中	土	標識番号	金属標	NO. 3

GPS 測量による

直接水準 137.900



No. _____

No. 3

遠景



No. _____

近景



No. _____