


1 級 基 準 点 の 記

ふりがな 点 名	No. 4	1/20万 図名	1/5万 図名	掛 川	
		静 岡			
選点番号		標識番号	No. 4		
所在地	静岡県小笠郡浜岡町上朝比奈2028-2番地				
			地 目	公衆用道路	
所有者	静 岡 県				
測標の種類	三脚	埋設法	地下		
選点年月日	平成 11 年 2 月 4 日	選点者	不二総合コンサルタント株式会社		
埋設年月日	平成 12 年 1 月 20 日	埋標者	不二総合コンサルタント株式会社		
観測年月日	平成 12 年 12 月 13 日	観測者	不二総合コンサルタント株式会社		
自動車到達地点	耐震貯水槽より南西へ 200m ファームpond北側				
歩道状況	———				
徒歩時間・距離	———				
基準点周辺の状況	北に茶畑、南にファームpond				
その他					
備 考	平成 12 年 1 月 20 日 新設				
	柱石長 0.72^m GPS測量による。(アンテナ高 2m)				

公共測簿第40号用紙

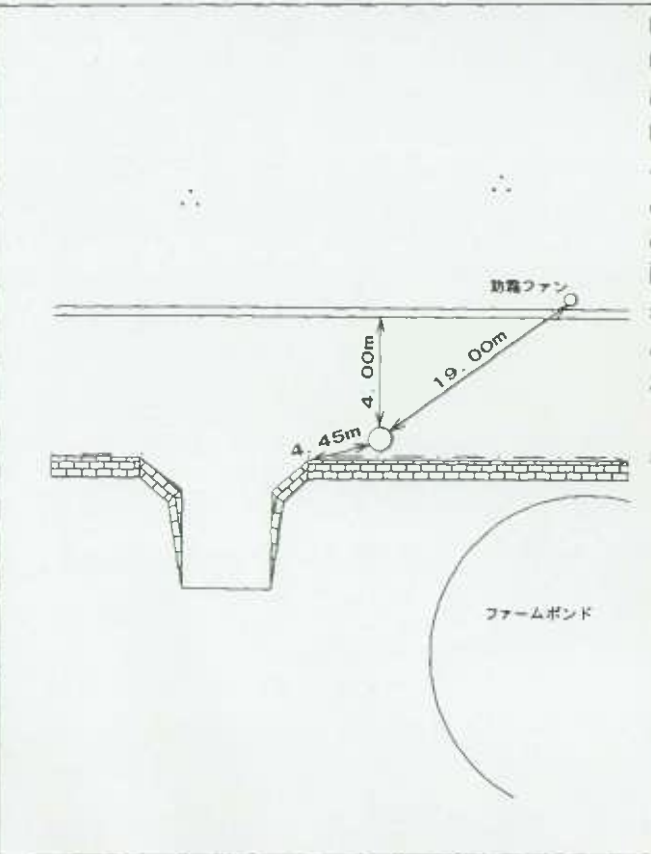

基準点成果表

(AREA = 8)

1 級基準点 NO. 4

緯度	34	41	5.9973	X	-145 810.342
経度	138	9	10.1176	Y	-31 808.373
真北 方向角	0	11	51.27	H 柱石長	136.34 0.72

視準点の名称	平均方向角	距離		備考		
		縮尺係数	真数			
Ⅲ 菅ヶ谷村	62 34 20.6	0.999912	968.445			
① NO. 7	149 4 24.2		538.512			
① NO. 1	326 46 17.2		1049.679			
埋標型式	地上	地中	土	標識番号	標石	NO. 4

GPS測量による

No. _____

No. 4

遠 景



No. _____

近 景



No. _____

